


ORYGINAŁ

Łączy szkic nr 19

**POMIAR GPS SOKKIA
GSR 2700 ISX**

Pomiar dowiązany
do punktów osnowy
nr 1033 1034 1157

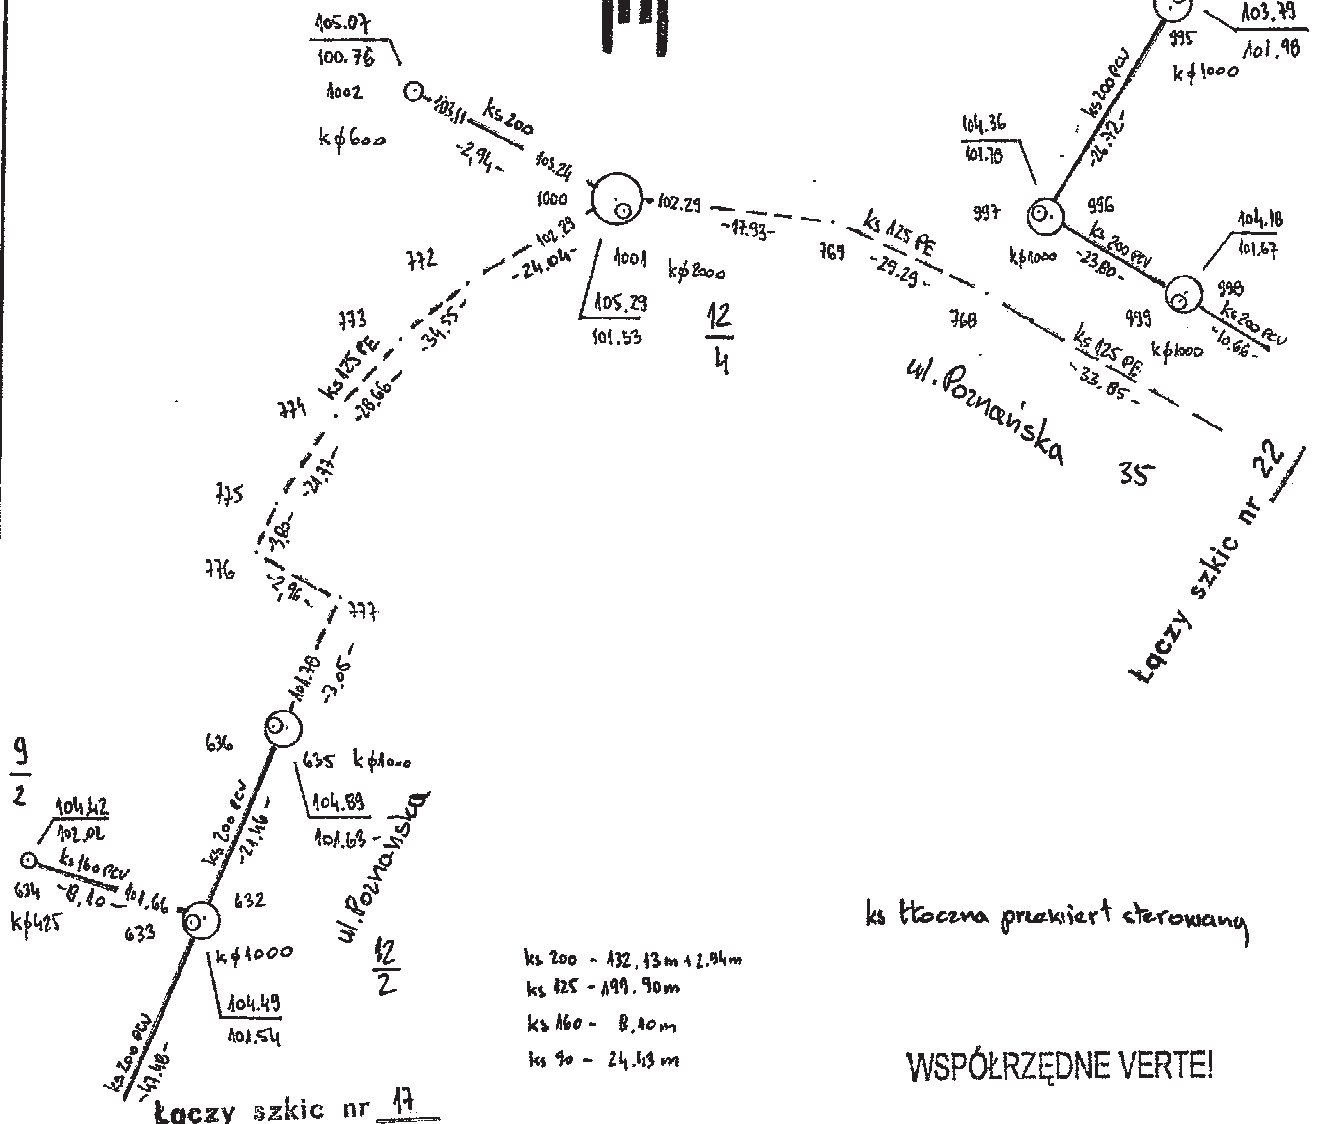

ks tłoczona przekierot sterowany


- ks 200 - 132,13 m + 2,94 m
- ks 125 - 199,90 m
- ks 160 - 8,10 m
- ks 90 - 24,13 m

WSPÓLRZĘDNE VERTE!

Nazwa lub symbol obiektu		Puszcza Zielonka – zadanie 4c		Rodzaj pracy	Inwent. kon. sanit.
Taśma Nr		Data		Usługi Geodezyjno-Kartograficzne	
Łaty		Nazwisko i imię (wykonawcy)		GEO-SCAN	
Pomierzyl		Zbigniew Kempniński		Bartłomiej Radomski	
Skartował		ul. Kwiatowa 17		73-300 Świdwin, ul. Niedziałkowskiego 1/93	
Wykreślił		tel./fax (081) 811-99-02		Nadzwonienie: 221348490	
Sprawdził		KIEROWNIK BUDOWY I ROBÓT		I. Ks.m.b.	
		ATA-TECHNIKA		Szkic polowy	
		spółka z ograniczoną odpowiedzialnością S.K.A.		18 (50)	
		mgr inż. Artur Grodzki		Pierunys Nr	
		Upr. bud. 7132/1904/2001		6.179.13.06.34	

WYKAZ WSPÓLRZĘDNYCH

Numer	Kod	X	Y	H	Numer	Kod	X	Y	H
PP1033	GSOPB3	5818101.20	6436459.43		PP1034	GSOPB3	5818130.89	6436571.25	
PP1157	GSOPB3	5818614.15	6438323.24		632	GSPINN	5818076.28	6436432.74	
633	GSPINN	5818076.27	6436432.47	104.490	634	GSPINN	5818082.72	6436427.82	104.420
635	GSPINN	5818089.99	6436449.25		636	GSPINN	5818090.30	6436449.05	104.890
768	GSPINN	5818102.27	6436596.05		769	GSPINN	5818118.27	6436571.52	
772	GSPINN	5818126.08	6436530.88		773	GSPINN	5818121.31	6436496.66	
774	GSPINN	5818110.06	6436470.30		775	GSPINN	5818097.52	6436452.51	
776	GSPINN	5818094.74	6436449.92		777	GSPINN	5818092.17	6436451.38	
778	GSPINN	5818122.85	6436616.30	103.790	779	GSPINN	5818123.84	6436614.49	103.760
806	GSPINN	5818143.01	6436630.14	100.420	994	GSPINN	5818124.08	6436614.69	
995	GSPINN	5818122.67	6436616.12		996	GSPINN	5818103.32	6436597.70	
997	GSPINN	5818103.43	6436597.45	104.360	998	GSPINN	5818085.73	6436613.73	
999	GSPINN	5818085.57	6436613.53	104.180	1000	GSPINN	5818125.01	6436554.90	
1001	GSPINN	5818124.48	6436554.66	105.290	1002	GSPINN	5818127.39	6436553.18	105.070

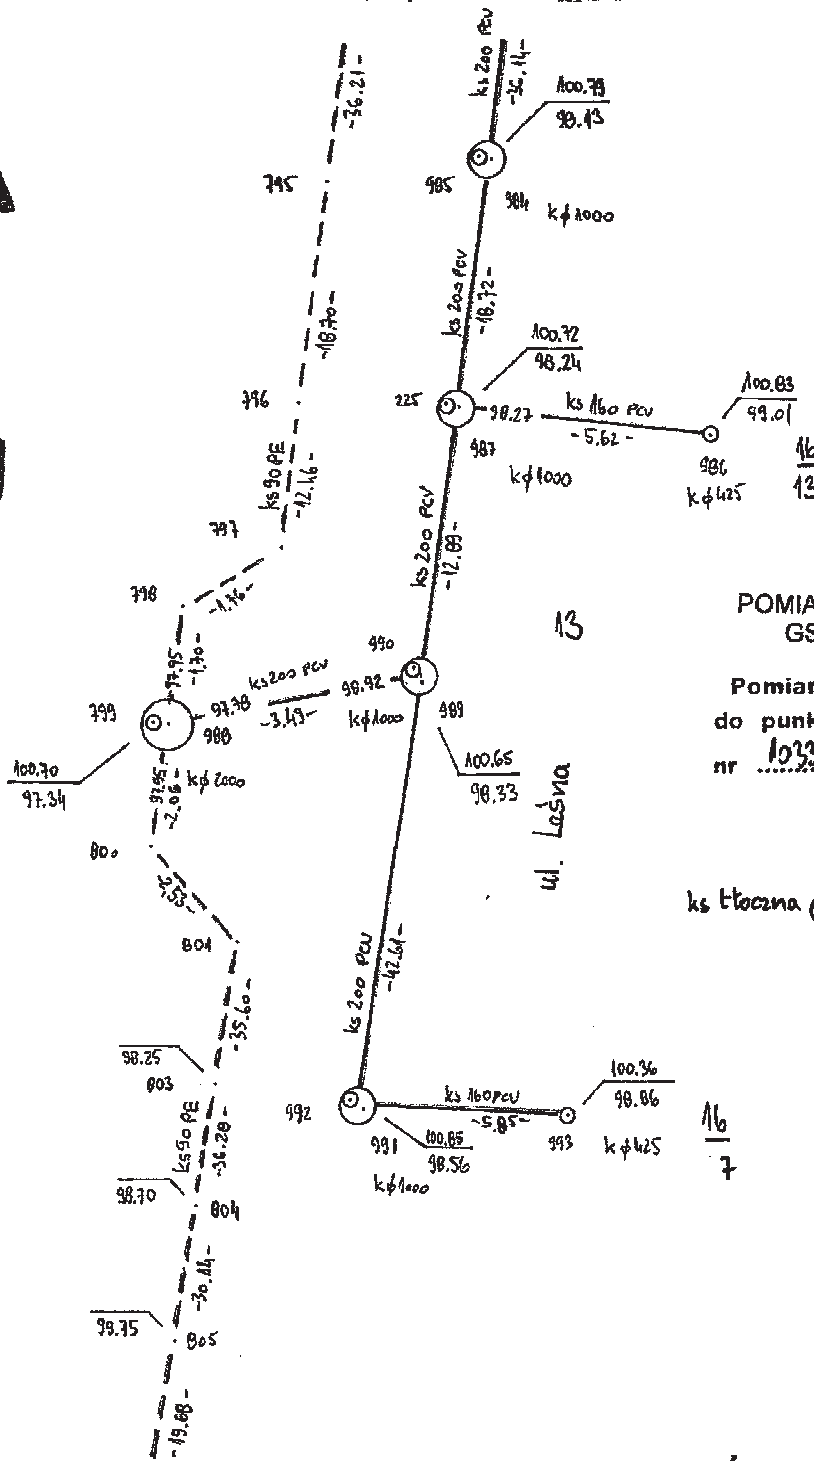

POMIAR GPS SOKKIA
GSR 2700 ISX

Pomiar dowiązано
do punktów osnowy
nr 1033, 1034, 1157


- ks 90 - 160.91 m
- ks 160 - 11.47 m
- ks 200 - 77.71 m

Nazwa lub symbol obiektu		Puszczka Zielonka – zadanie 4c			Rodzaj pracy	Inwent. kan. sanit.
Taśma Nr	Data	Nazwiska i imię (wykonawcy)		GKG.4141.12300.2015	Usługi Geodezyjno-Kartograficzne GEO-SCAN	
Pomierzył	20.08.2015	Zbigniew Komiński GEODETA SPRAWNIONY nr rej. MGREB 12742		Wojew. wielkopolskie	Bartłomiej Radomski ul. Główna 14/16, 61-200 Gniezno	
Skartował		62-002 Suchy Las, ul. Kwiatowa 7 tel./fax (061) 811-98-02		Gmina Czerwonk	NIP 6721903014, Regon 321348690 I k.s.m.b.	
Wykresił				Mielno	19 (50)	
Sprawdził				Obwód 1	Szkic polewy 6.179.13.06.3.2; 3.4 Pierwszy Nr	


KIEROWNIK BUDOWNICTWA
ATA TECHNIK
spółka z ograniczoną odpowiedzialnością S.K.A.

mgr inż. Andrzej Drucecki
Upr. bud. 7132/19/W/2001

WYKAZ WSPÓLRZĘDNYCH

Numer	Kod	X	Y	H	Numer	Kod	X	Y	H
PP1033	GSOPB3	5818101.20	6436459.43		PP1034	GSOPB3	5818130.89	6436571.25	
PP1157	GSOPB3	5818614.15	6438323.24		225	GSPINN	5818278.55	6436668.85	100.720
795	GSPINN	5818296.92	6436672.15		796	GSPINN	5818278.67	6436668.05	
797	GSPINN	5818266.63	6436664.84		798	GSPINN	5818265.49	6436663.50	
799	GSPINN	5818263.86	6436663.12	100.700	800	GSPINN	5818261.87	6436662.66	
801	GSPINN	5818259.48	6436663.49		803	GSPINN	5818224.90	6436655.04	98.250
804	GSPINN	5818189.48	6436647.21	98.700	805	GSPINN	5818160.37	6436639.40	99.750
988	GSPINN	5818263.79	6436663.40		989	GSPINN	5818265.94	6436666.15	
990	GSPINN	5818266.02	6436665.92	100.650	991	GSPINN	5818224.48	6436656.30	
992	GSPINN	5818224.62	6436656.06	100.850	993	GSPINN	5818223.01	6436661.96	100.360
994	GSPINN	5818124.08	6436614.69		995	GSPINN	5818122.67	6436616.12	
996	GSPINN	5818103.32	6436597.70		997	GSPINN	5818103.43	6436597.45	104.360

ORYGINAŁ

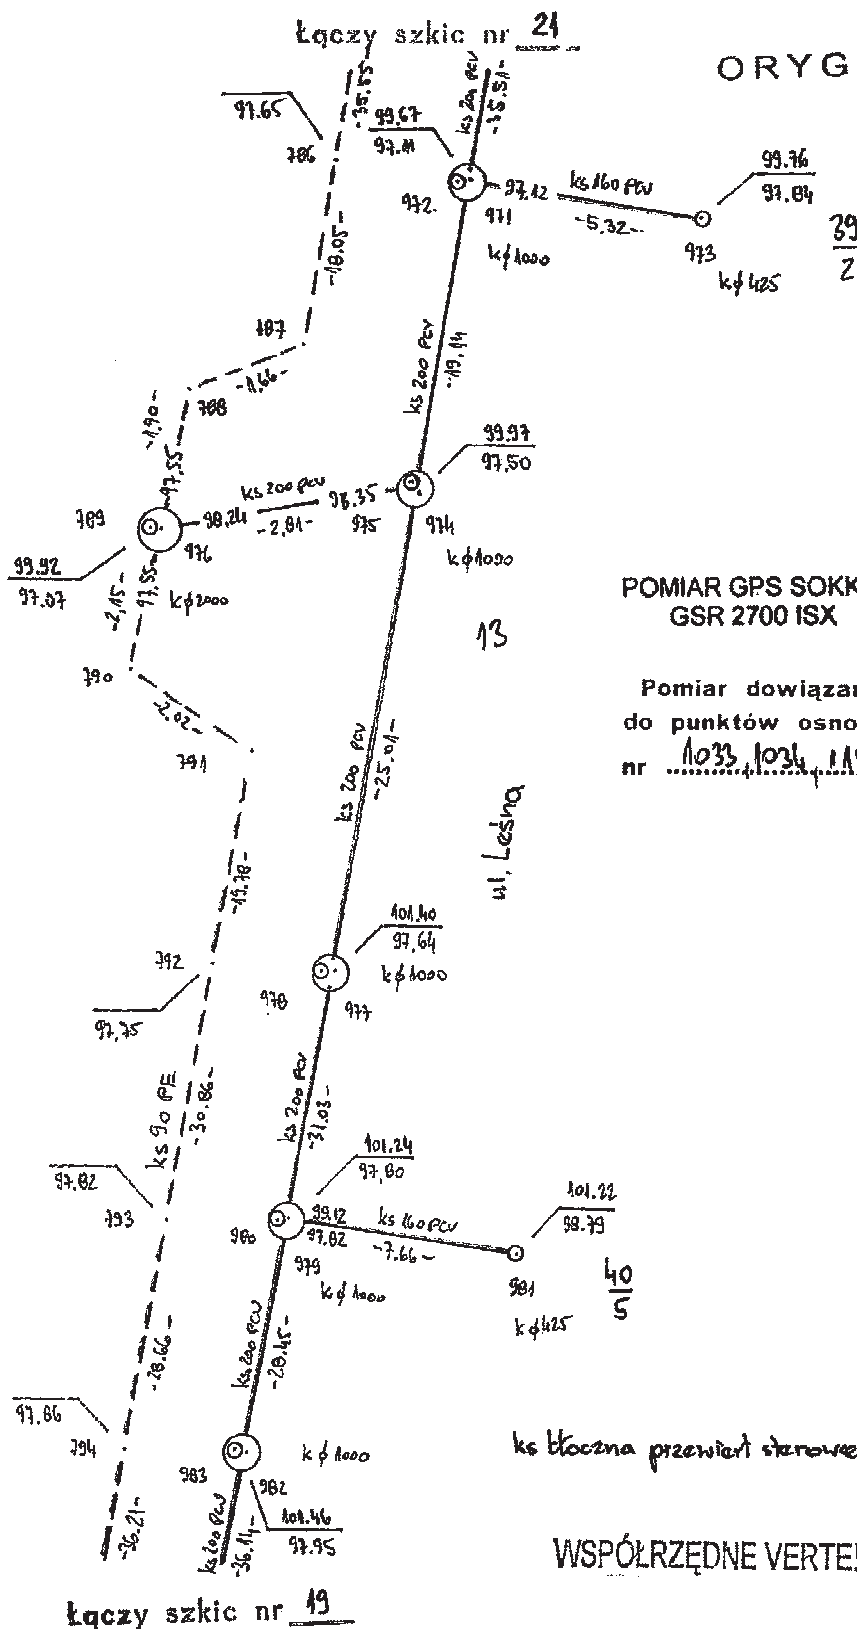

POMIAR GPS SOKKIA
GSR 2700 ISX

Pomiar dowiązано
do punktów osnowy
nr 1033, 1034, 1157

ks 90 - 141.29 m
ks 160 - 42.98 m
ks 200 - 142.58 m

ks boczna przewiert sterowny


WSPÓLRZĘDNE VERTE!

Nazwa lub symbol obiektu		Puszcza Zielonka - zadanie 4c		Rodzaj pracy	Inwent. kan. sanit.
Taśma Nr		GKG.4141.12300.2015		Usługi Geodezyjno-Kartograficzne	
Data		20.08.2015		GEO-SCAN	
Pomierzył		Zbigniew Kempniński		Bartłomiej Radomski	
Skartował		62-002 Suchy Las, ul. Kwiatowa		78-300 Świdwin, ul. Niedziałkowskiego 1/93	
Wykreślił		Arkusz		1 Ks.rob	
Sprawdził		KIEROWNIK BUDOWY I ROBÓT		Szkic polowy	
		ATA-TECHNIK		20 (50)	
		spółka z ograniczoną odpowiedzialnością S.K.A		6.179.13.06.3.2	
		mgr inż. Artur Orłowski		Pierwszy Nr	
		Upr. bud. 7132/W/2001			

mgr inż. Artur Orłowski
Upr. bud. 7132/W/2001

WYKAZ WSPÓLRZĘDNYCH

Numer	Kod	X	Y	H	Numer	Kod	X	Y	H
PP1033	GSOPB3	5818101.20	6436459.43		PP1034	GSOPB3	5818130.89	6436571.25	
PP1157	GSOPB3	5818614.15	6438323.24		786	GSPINN	5818433.06	6436704.19	97.650
787	GSPINN	5818415.50	6436700.00		788	GSPINN	5818414.88	6436698.46	
789	GSPINN	5818413.08	6436698.12	99.920	790	GSPINN	5818410.95	6436697.71	
791	GSPINN	5818499.27	6436698.83		792	GSPINN	5818390.10	6436693.96	97.750
793	GSPINN	5818360.16	6436686.50	97.820	794	GSPINN	5818332.40	6436679.37	97.860
971	GSPINN	5818432.71	6436705.52		972	GSPINN	5818432.79	6436705.27	99.670
973	GSPINN	5818429.12	6436709.44	99.760	974	GSPINN	5818414.12	6436700.98	
975	GSPINN	5818414.36	6436700.84	99.970	976	GSPINN	5818412.98	6436698.41	
977	GSPINN	5818389.78	6436695.23		978	GSPINN	5818389.89	6436694.94	101.400
979	GSPINN	5818359.67	6436687.72		980	GSPINN	5818359.85	6436687.52	101.240
981	GSPINN	5818357.64	6436695.11	101.220	982	GSPINN	5818332.13	6436680.58	
983	GSPINN	5818332.14	6436680.30	101.460					

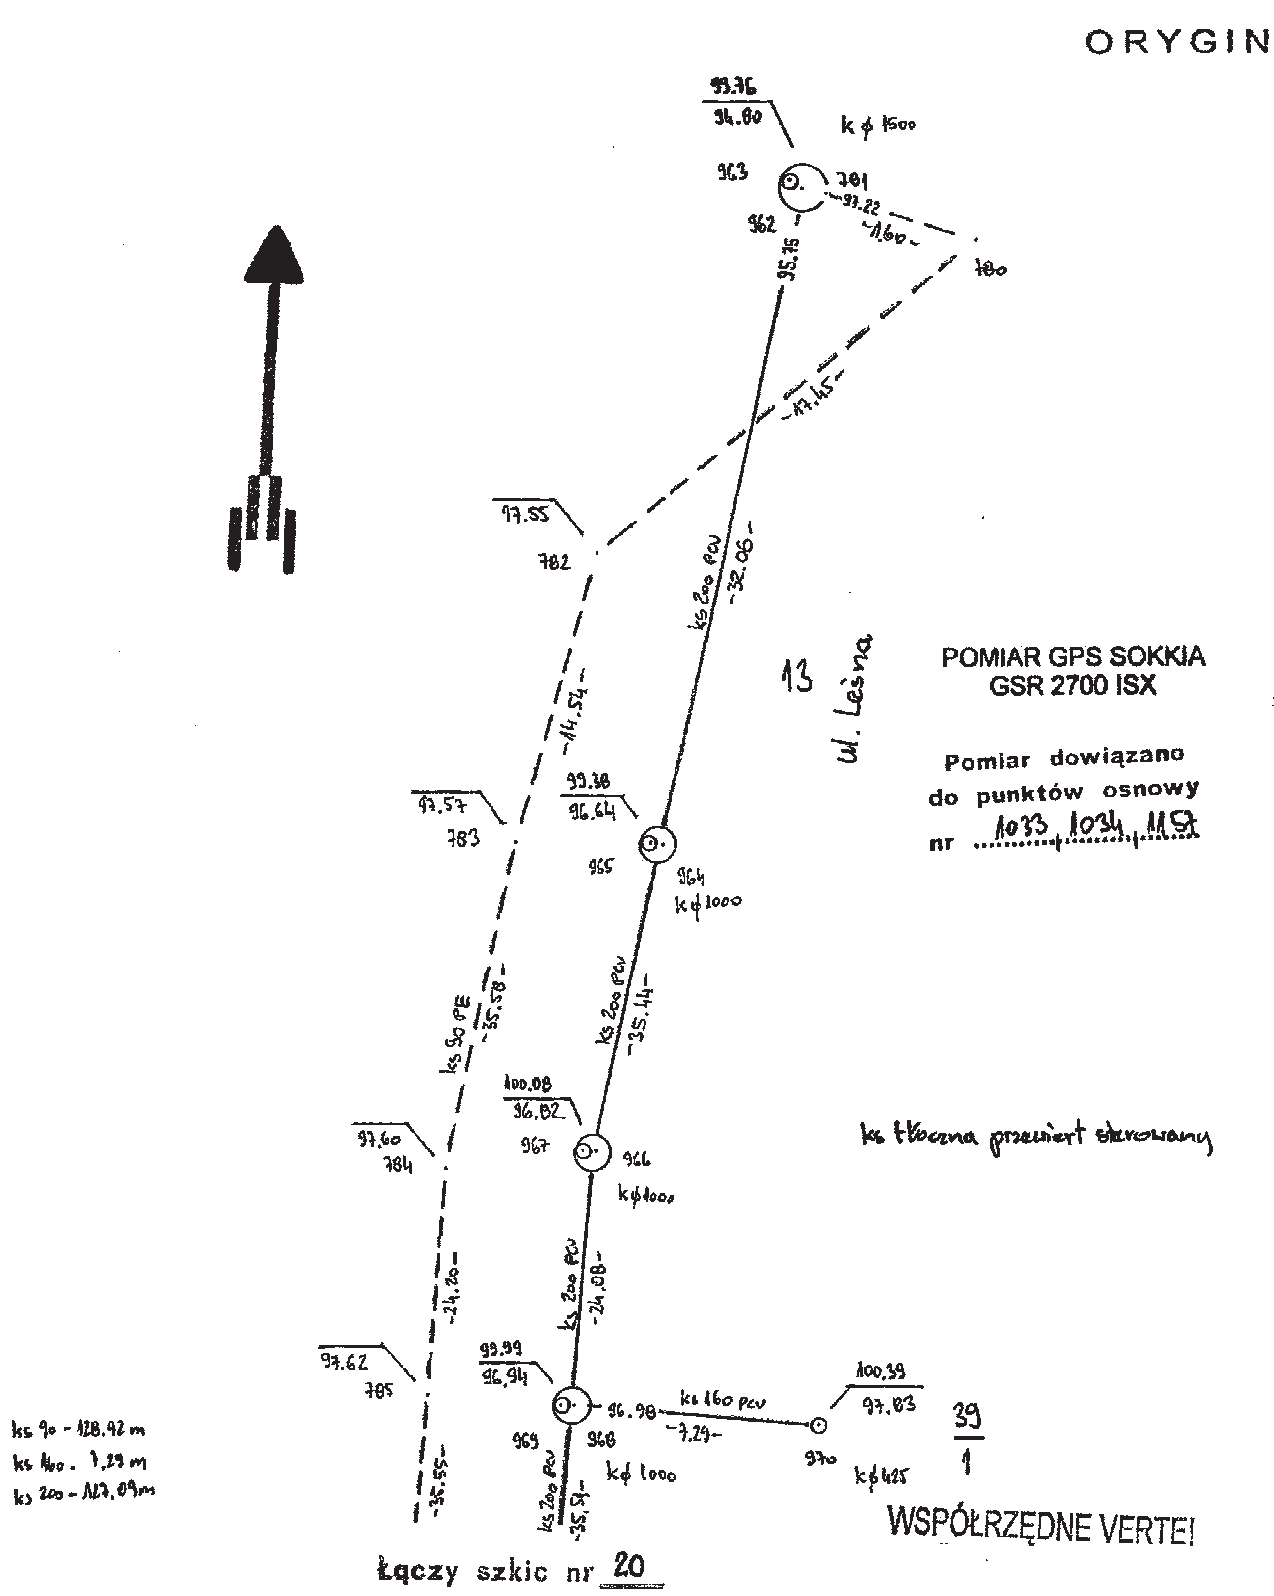

Nazwa lub symbol obiektu		Puszcza Zielonka – zadanie 4c		Rodzaj pracy	Inwent. kam. sanit.
Taśma Nr	Data	Nazwisko i imię (wykonawcy)	GKG.4141.12300.2015	Usługi Geodezyjno-Kartograficzne	
Pomierzył	20.08.2015	Zbigniew Kempniński	wielkopolskie	GEO-SCAN	
Skartował		GEODETA UPRAWNIONY nr rej. MGPIB 12742	Wojew. 17	Bartłomiej Radomski	
Wykreślił		ul. Kwiatowa 17	Gmin	Czerwonak	
Sprawdził		KIEROWNIK BUDOWY I ROBÓT	Ohreb	Mielno	
		Arkusz 1		Szkic polowy 21 (50)	
				Pierwszy Nr 6.179.13.06.14; 3.2	

spółka z ograniczoną odpowiedzialnością S.K.A.
mgr inż. Artur Grodecki
Upn. bud. 7134/19/W/2001

WYKAZ WSPÓLRZĘDNYCH

Numer	Kod	X	Y	H	Numer	Kod	X	Y	H
PP1033	GSOPB3	5818101.20	6436459.43		PP1034	GSOPB3	5818130.89	6436571.25	
PP1157	GSOPB3	5818614.15	6438323.24		780	GSPINN	5818547.52	6436753.83	
781	GSPINN	5818548.73	6436752.79	97.220	782	GSPINN	5818535.36	6436741.31	97.550
783	GSPINN	5818523.48	6436732.93	97.570	784	GSPINN	5818491.20	6436717.97	97.600
785	GSPINN	5818467.63	6436712.48	97.620	962	GSPINN	5818548.92	6436752.69	
963	GSPINN	5818549.05	6436752.36	99.760	964	GSPINN	5818522.94	6436733.91	
965	GSPINN	5818522.98	6436733.60	99.380	966	GSPINN	5818490.71	6436719.18	
967	GSPINN	5818490.84	6436718.97	100.080	968	GSPINN	5818467.24	6436713.79	
969	GSPINN	5818467.32	6436713.50	99.990	970	GSPINN	5818465.89	6436720.95	100.390