

LEGENDA:

- projektowane obrzeże chodnikowe
- projektowany krawężnik
- projektowane obniżenie krawężnika
- projektowana nawierzchnia bitumiczna jezdni
- projektowane wjazdy do posesji
- projektowany chodnik
- projektowana nawierzchnia jezdni z kostki betonowej
- granice ewidencyjne działek
- projektowana kanalizacja deszczowa Dn300mm
- zakres opracowania

165/3

AQUANET

DZIAŁ TECHNICZNY I DOKUMENTACJI

Małgorzata Pietras
Specjalista ds. Uzgadniania
Dokumentacji Projektowej

Zapewniono pismem
DN W/2110/52484/2010

AQUANET

DZIAŁ TECHNICZNY I DOKUMENTACJI

61-422 Pomorska, ul. Dębowa 6, 61-115 Święciechowa, 126

Potwierdzono przebieg sieci wodociągowej, kanalizacyjnej - zgodnie z brązową ewidencją

sieci uzbrojenia terenu

Data: 22.06.2010

Pracownik Działu



"FORMA" Pracownia Projektowa s.c.
Wanda Formanowska, Radosław Formanowski
Wilkowice Ul. Dębowa 6 ; 64-115 Święciechowa,
tel. 065-534-12-83

DATA
04.2010

TEMAT	Budowa ulicy Kanałowej w Koziegłowych	
STADIUM	PROJEKT BUDOWLANY	
TYTUŁ RYSUNKU	Plan sytuacyjny	
INWESTOR	Urząd Gminy Czerwonak ul. Źródłana 39, 62-004 Czerwonak	Skala 1: 500
BRANŻA	DROGOWA	
PROJEKTANT	Wiesław Kostórkiewicz	Uprawn.Budnr 1780/94/Lo
ASYSTENT PROJEKTANTA	Wanda Formanowska mgr inż. Radosław Formanowski	
SPRAWDZAJĄCY	inż. Krzysztof Marchwicki	Uprawn.Budnr 921/86/Lo

FORMA Pracownia Projektowa s.c.
W. Formanowska, R. Formanowski
Wilkowice, ul. Dębowa 6
64-115 ŚWIĘCIECHOWA
tel./fax 065-534-12-83
kom. 506 119 784, 509 020 128
NIP 657-226-82-76 REGON 141239685

KERG 106-34/2009
Województwo: wielkopolskie
Powiat: poznański
Gmina: Czerwonak
Obręb: KOZIEGŁOWY
Arkusz: 12 Sekcja: N1E1 - 45a; 45b
Działka: 161/1 - ul. Kanałowa

USŁUGI GEOGEZYJNE
"GEO-TANDEM" Marek Płocki
ul. Główna 63/5, 61-019 Poznań
tel. 61 8780-945; 605 781 776
NIP 782-128-42-58
upr. 6942

STAROSTA POZNAŃSKI
Powiatowy Ośrodek Dokumentacji
Geodezyjnej i Kartograficznej
w Poznaniu

W obszarze oznaczonym linią potwierdzono w terenie aktualność treści mapy zasadniczej. Dokumenty potwierdzające aktualność mapy przyjęto do zasobu w dniu 30.06.2009 r. zaewidencjonowano pod nr KERG 106-34/2009. Niniejsza mapa może służyć do celów projektowych. Projektowane obiekty budowlane wymagające pozwolenia na budowę podlegają wytyczeniu i inwentaryzacji powykonawczej przez jednostki uprawnione do rywania prac geodezyjnych.

Poznań, dnia 30.06.2009 r.

Starosta Powiatu Poznańskiego
(imię i nazwisko)
szef biura


nie wyklucza się istnienia w terenie innych nie wykazanych na niniejszej mapie urządzeń podziemnych, które nie były zgłoszone do inwentaryzacji lub o których brak jest informacji w instytucjach branżowych.

Stan na dzień 19.06.2009 r.

MAPA ZASADNICZA

skala 1:500

- LEGENDA:**
- projektowane obrzeże chodnikowe
 - projektowany krawężnik
 - projektowane obniżenie krawężnika
 - projektowana nawierzchnia bitumiczna jezdni
 - projektowane wjazdy do posesji
 - projektowany chodnik
 - projektowana nawierzchnia jezdni z kostki betonowej
 - granice ewidencyjne działek
 - projektowana kanalizacja deszczowa Dn300mm
 - zakres opracowania

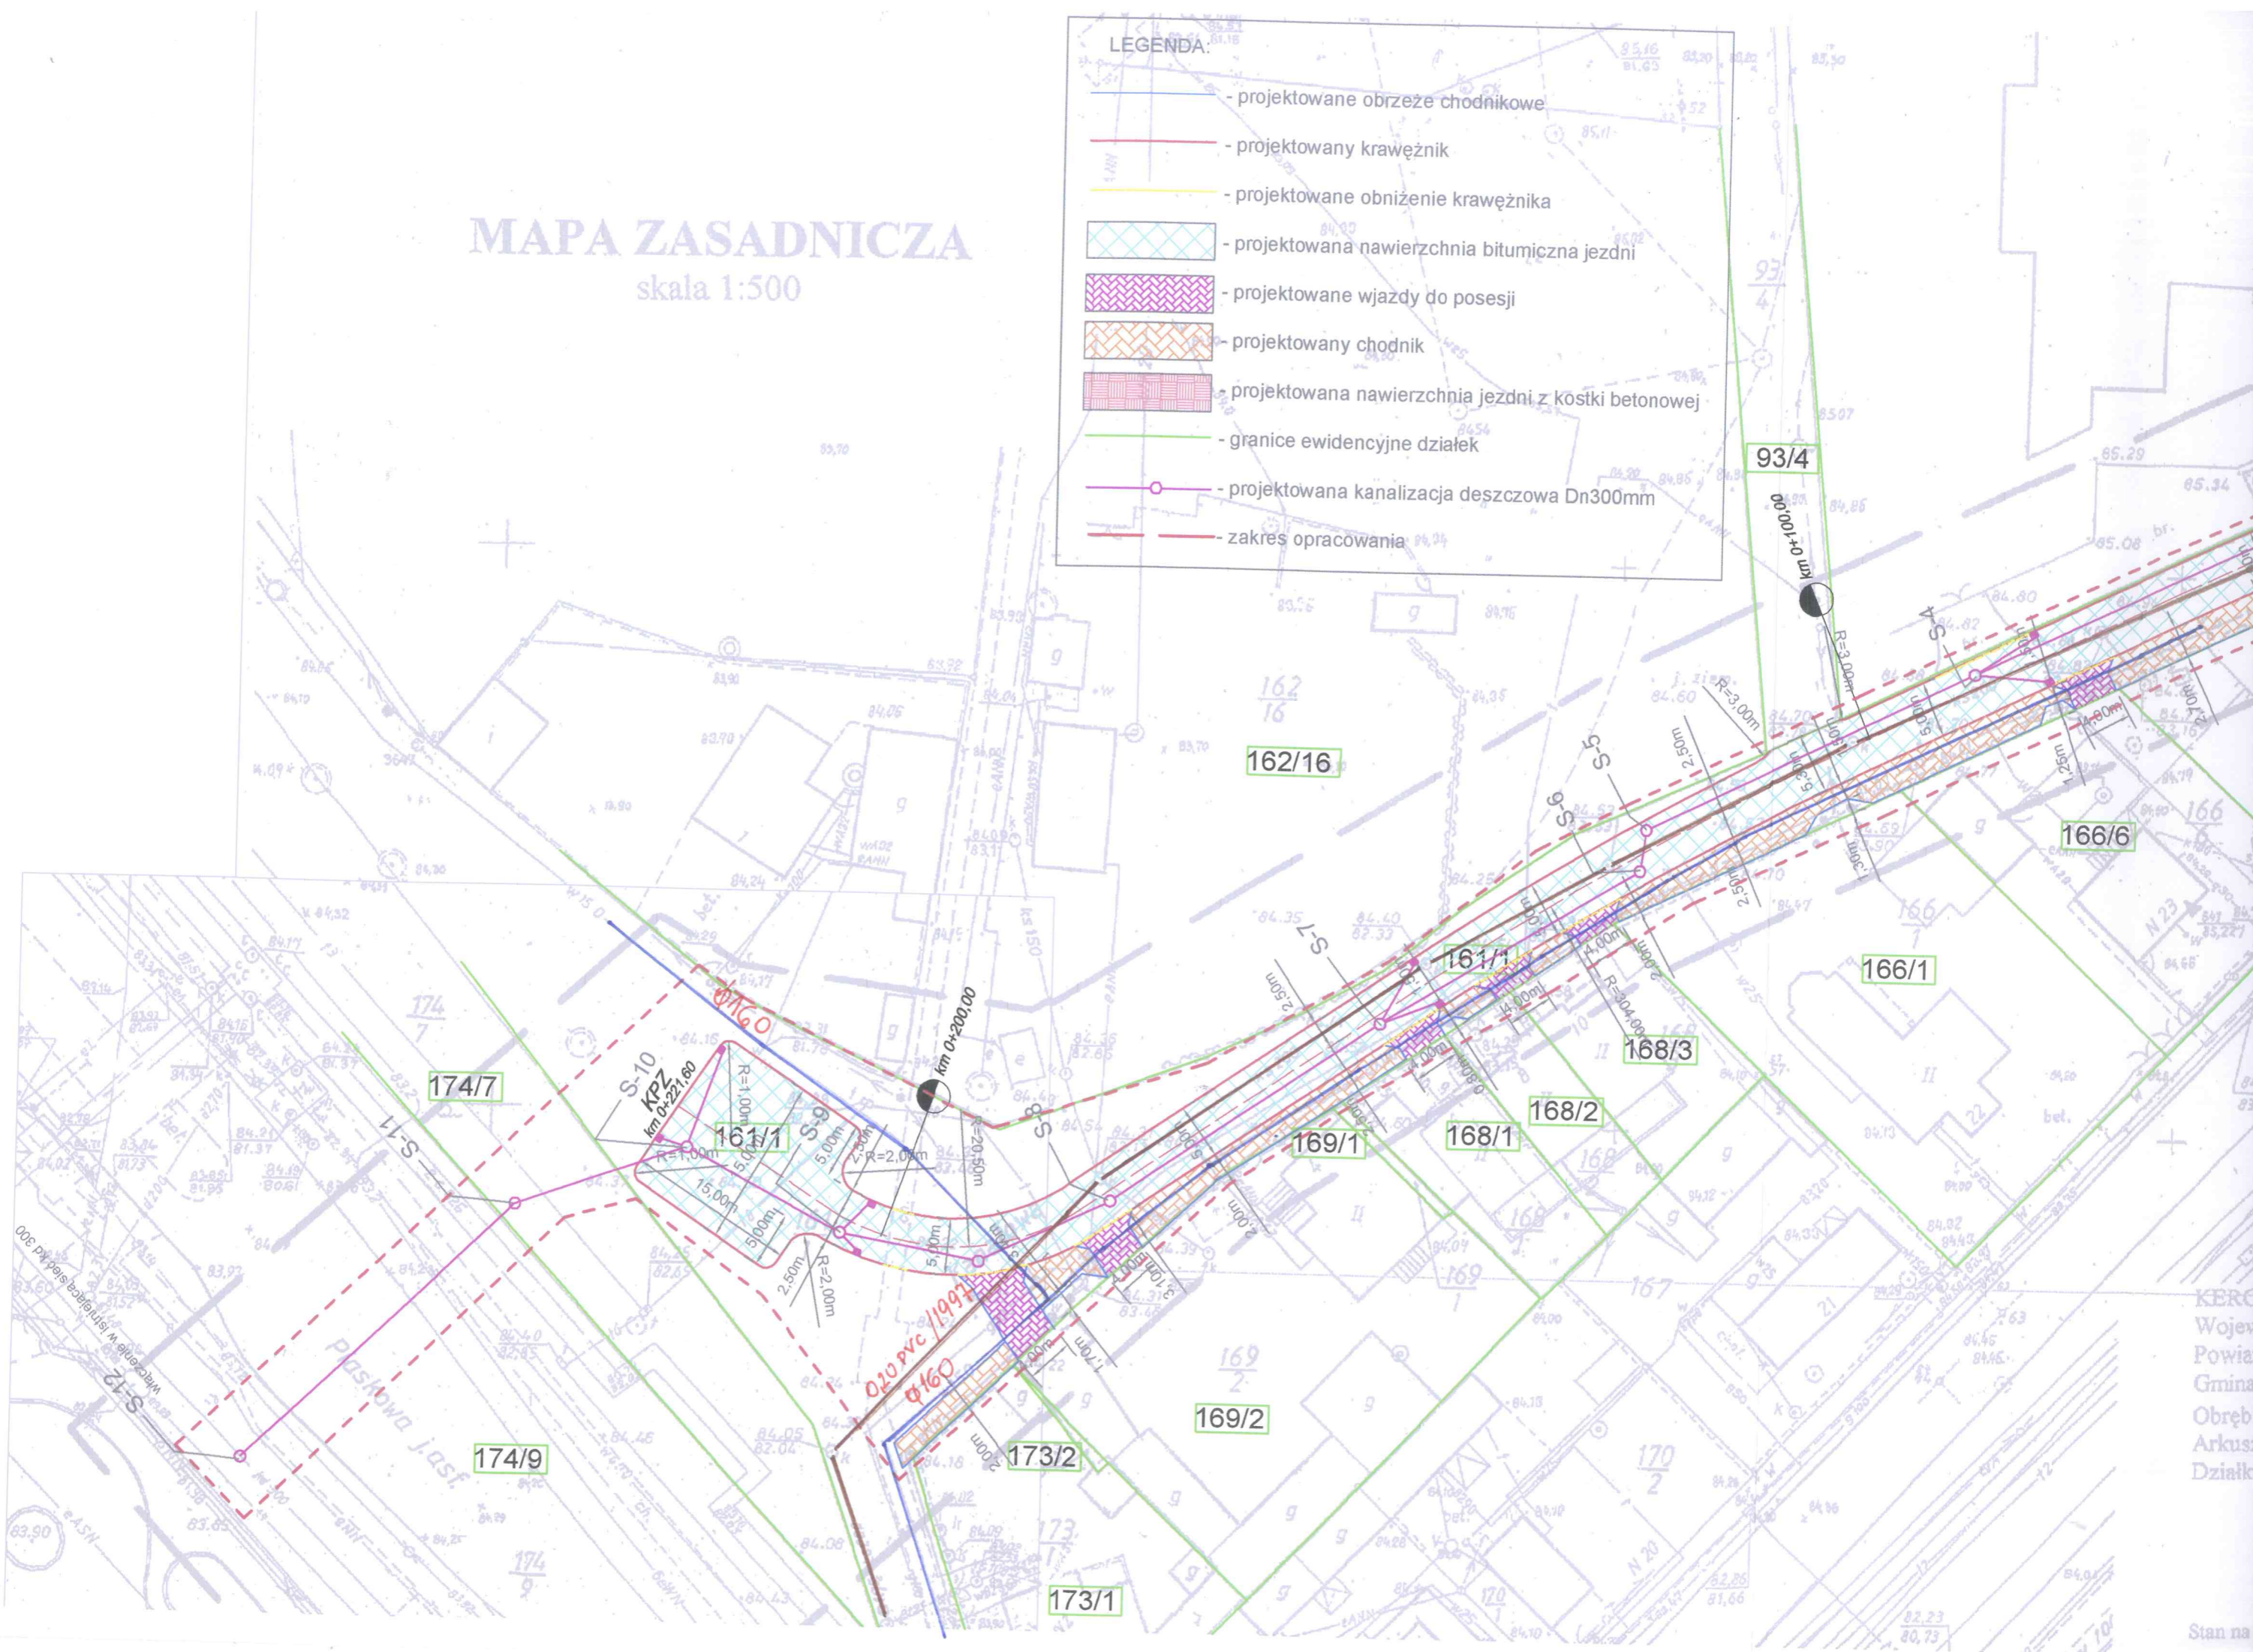

KERO
Wojew
Powia
Gmina
Obręb
Arkusz
Działk

Stan na