


MAPA ZASADNICZA

skala 1: 500

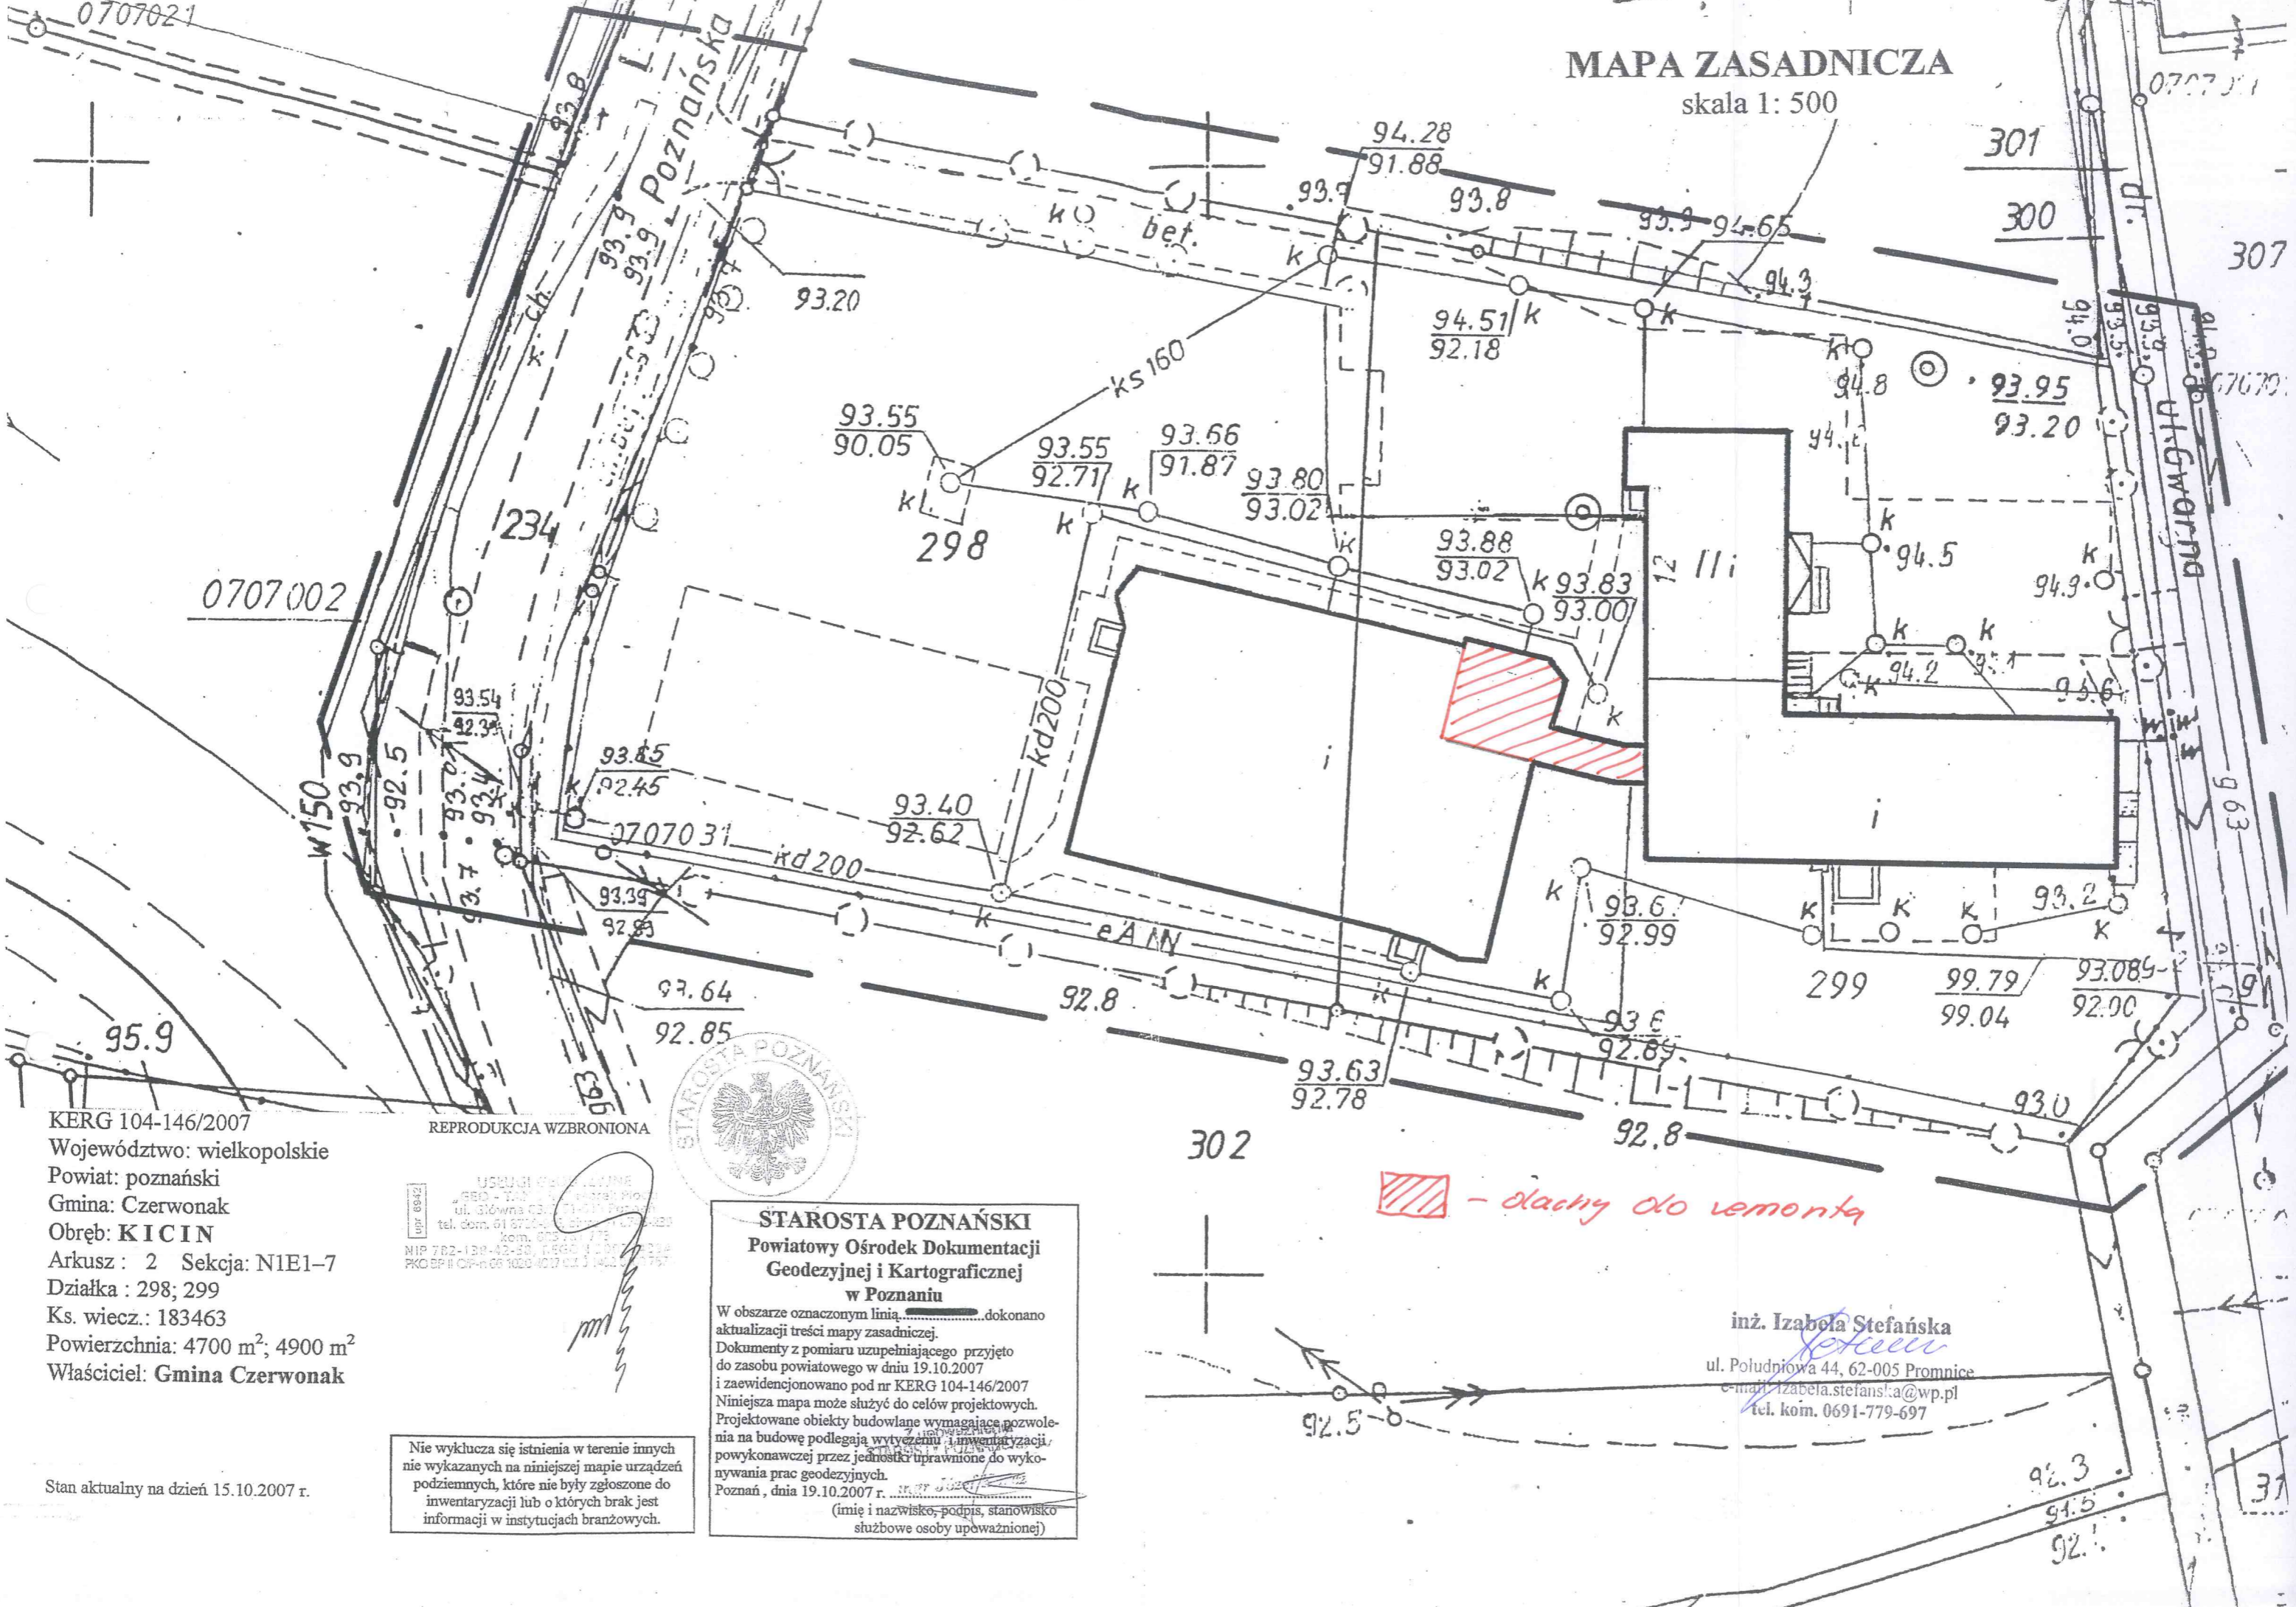

KERG 104-146/2007
 Województwo: wielkopolskie
 Powiat: poznański
 Gmina: Czerwonak
 Obręb: KICIN
 Arkusz : 2 Sekcja: N1E1-7
 Działka : 298; 299
 Ks. wiecz.: 183463
 Powierzchnia: 4700 m²; 4900 m²
 Właściciel: Gmina Czerwonak

REPRODUKCYJA WZBRONIONA

USŁUGI GEODEZYJNE
 ul. Główna 33
 tel. dom. 01 8720-1111
 kom. 061 775-1757
 NIP 782-138-42-30 REGON 14072234
 PKOSPII CPN 02 1020 403 02 3 1402 1757



STAROSTA POZNAŃSKI
Powiatowy Ośrodek Dokumentacji
Geodezyjnej i Kartograficznej
w Poznaniu

W obszarze oznaczonym linią.....dokonano aktualizacji treści mapy zasadniczej. Dokumenty z pomiaru uzupełniającego przyjęto do zasobu powiatowego w dniu 19.10.2007 i zaewidencjonowano pod nr KERG 104-146/2007. Niniejsza mapa może służyć do celów projektowych. Projektowane obiekty budowlane wymagające pozwolenia na budowę podlegają wytyczeniu i inwentaryzacji powykonawczej przez jednostki uprawnione do wykonywania prac geodezyjnych.
 Poznań, dnia 19.10.2007 r.

(imię i nazwisko, podpis, stanowisko służbowe osoby upoważnionej)

Nie wyklucza się istnienia w terenie innych nie wykazanych na niniejszej mapie urządzeń podziemnych, które nie były zgłoszone do inwentaryzacji lub o których brak jest informacji w instytucjach branżowych.

- dachy do remontu

inż. Izabela Stefańska
 ul. Południowa 44, 62-005 Promnice
 e-mail: izabela.stefanska@wp.pl
 tel. kom. 0691-779-697

Stan aktualny na dzień 15.10.2007 r.