


MAPA ZASADNICZA
Mapa do celów projektowych
Skala 1:500

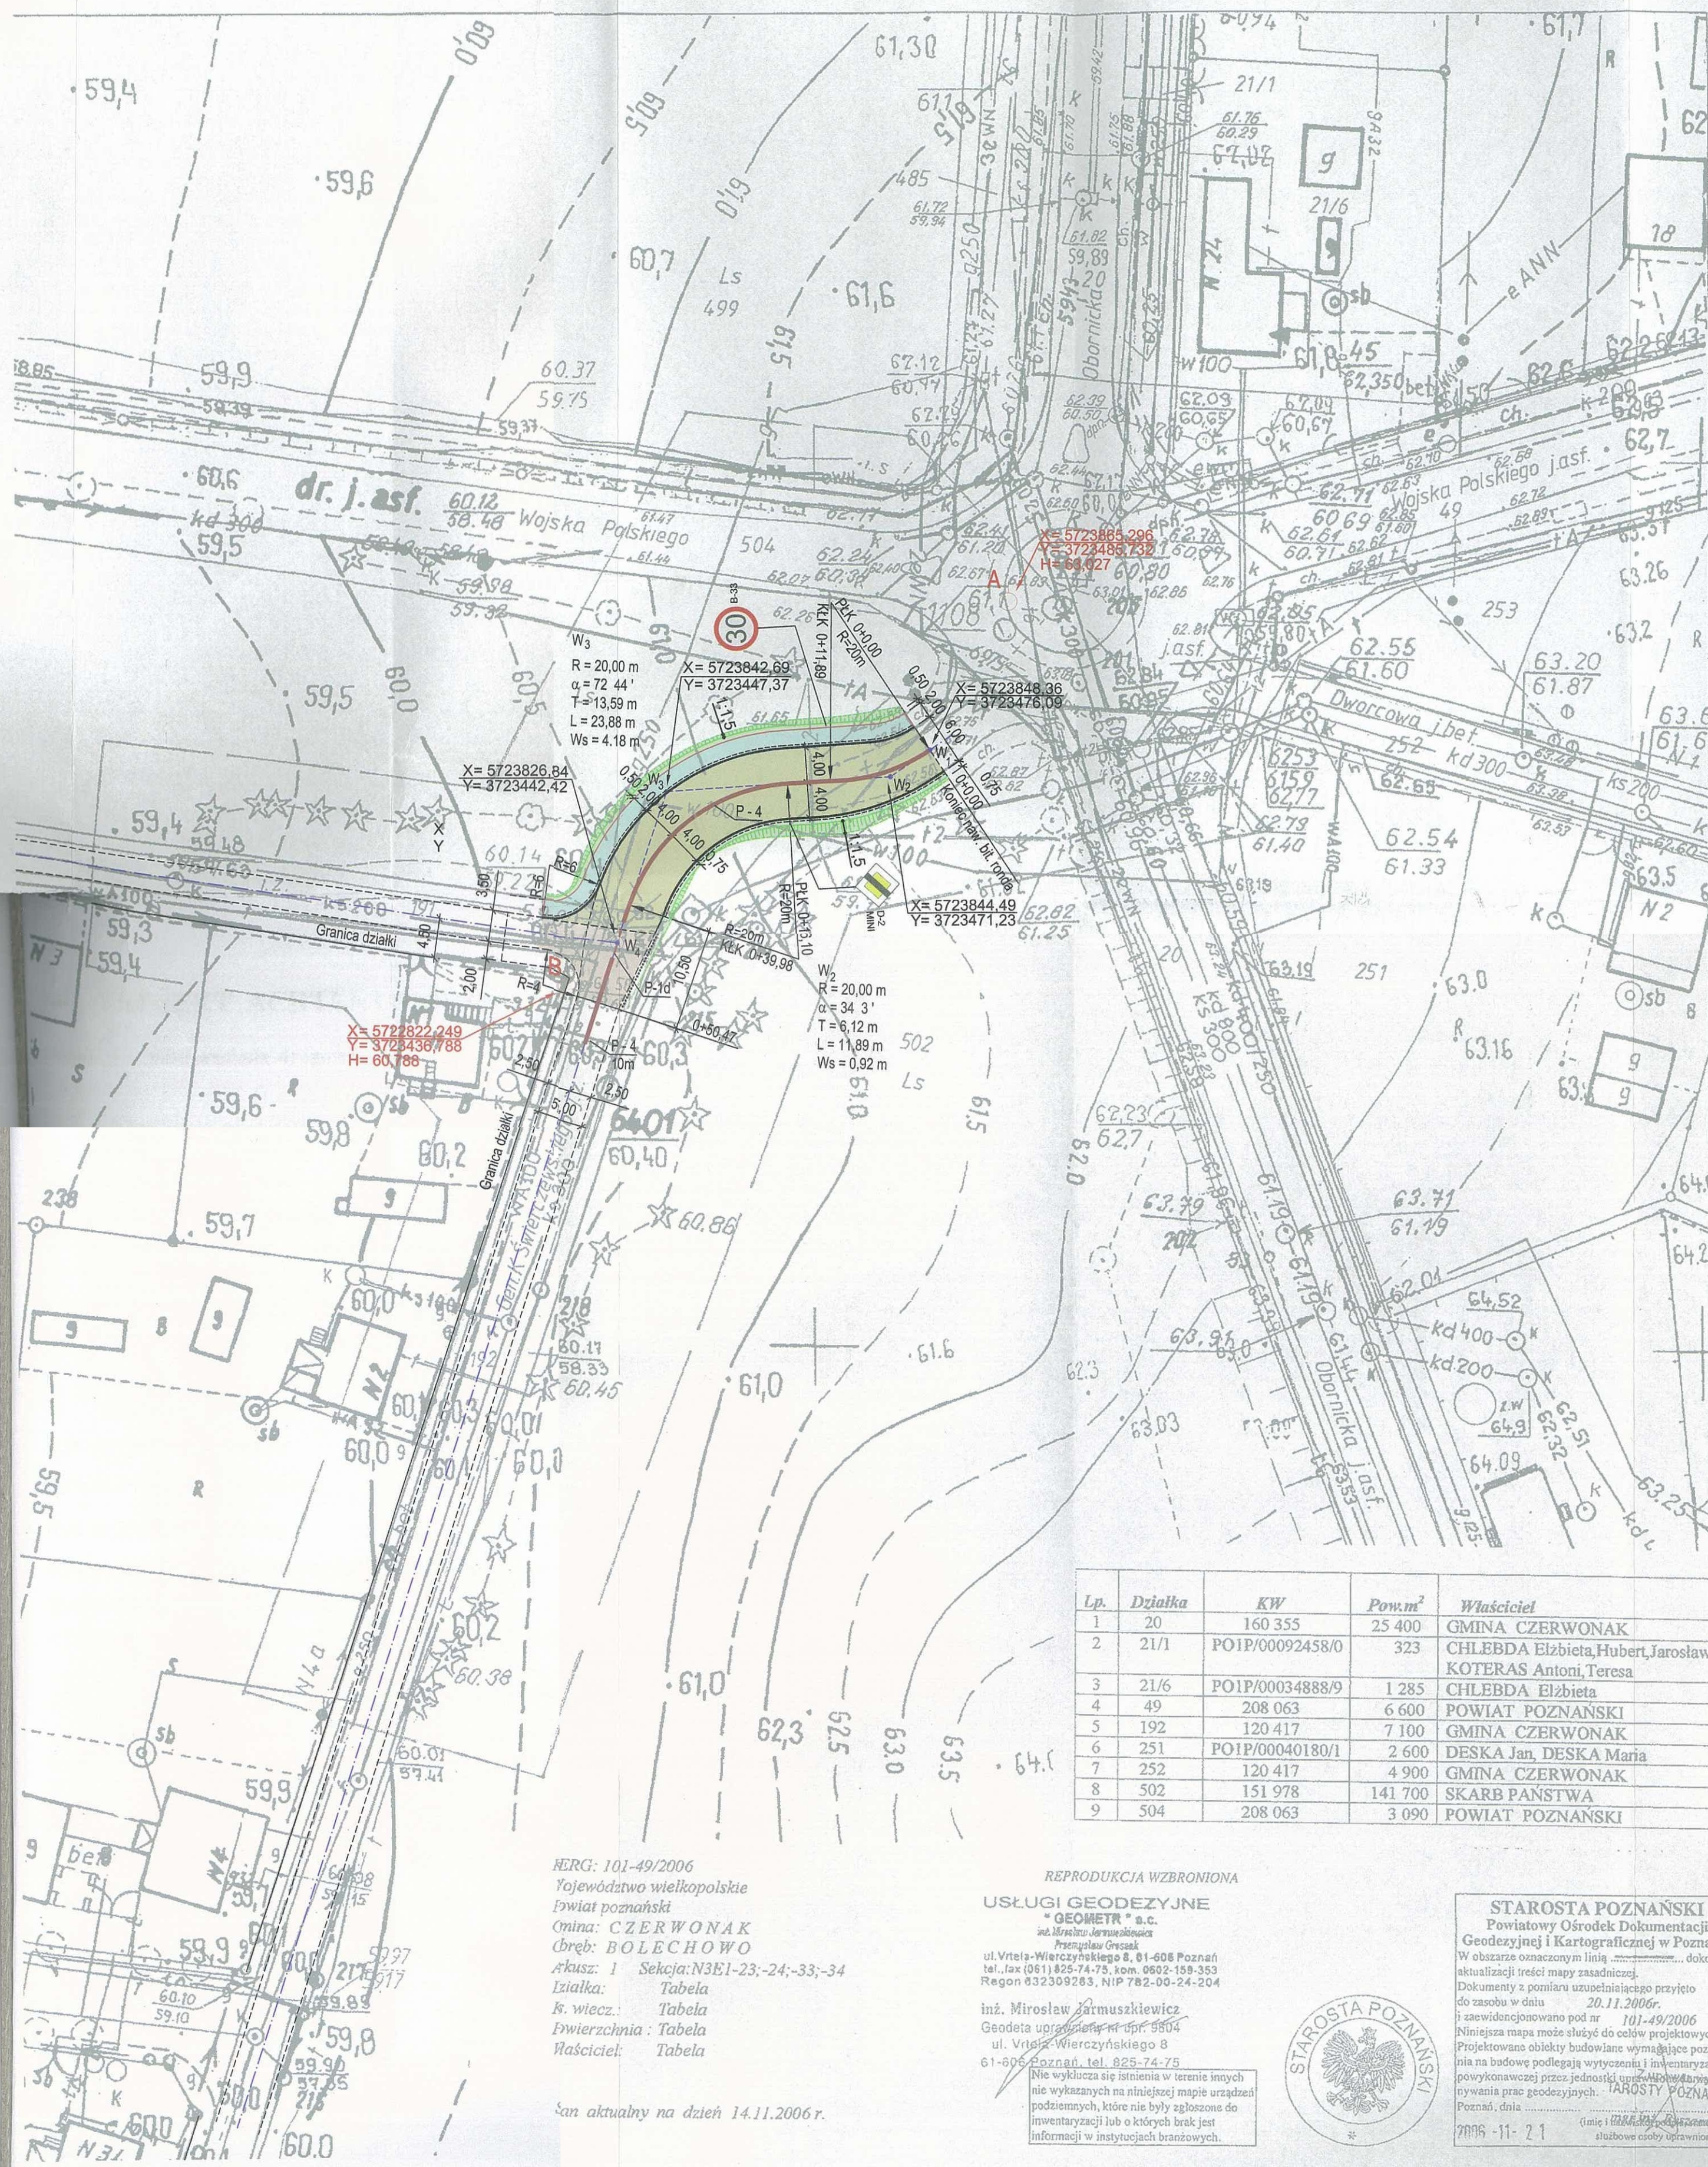

UZGODNIONO W PIB „MELIOPZ”
W dniu 25.08.08. Nr. 10.108.08
bez uwag – za zmianami oznaczonymi kolorem.....
Dyrektor
z up. Antrakowka
Janusz Głowicki
Podstawa prawna: Umowa z Gminą Czerwonak w sprawie
eksploatacji sieci wodociągowej z dnia 15.03.1995 r.

- UWAGA!
- Należy zachować normatywną odległość od sieci wodociągowej.
 - O terminie rozpoczęcia powiadomienia PIB MELIOPZ tel. 061-87-87-380

- OZNACZENIA
- Projektowana nawierzchnia drogi z bet. kostki brukowej gr. 8 cm
 - Projektowana nawierzchnia chodników z betonowej kostki brukowej gr. 6 cm
 - Powierzchnia poboczy gruntowych
 - Projekt. rozwiązanie syt. - wys. dla zakresu ujętego w oddzielnym oprac. projektowym (budowa ul. Świerczewskiego)
 - Projekt. obramowanie jezdni wyniesione +10cm
 - A, B Zastabilizowane punkty układu współrzędnych

Lp.	Działka	KW	Pow.m ²	Właściciel
1	20	160 355	25 400	GMINA CZERWONAK
2	21/1	PO1P/00092458/0	323	CHELBDA Elżbieta, Hubert, Jarosław, Joanna KOTERAS Antoni, Teresa
3	21/6	PO1P/00034888/9	1 285	CHELBDA Elżbieta
4	49	208 063	6 600	POWIAT POZNAŃSKI
5	192	120 417	7 100	GMINA CZERWONAK
6	251	PO1P/00040180/1	2 600	DESKA Jan, DESKA Maria
7	252	120 417	4 900	GMINA CZERWONAK
8	502	151 978	141 700	SKARB PAŃSTWA
9	504	208 063	3 090	POWIAT POZNAŃSKI

REG: 101-49/2006
Województwo wielkopolskie
Powiat poznański
Gmina: CZERWONAK
Osiedle: BOLECHOWO
Aktusz: 1 Sekcja: N3E1-23;-24;-33;-34
Działka:
K. wiecz.: Tabela
Powierzchnia: Tabela
Właściciel: Tabela

REPRODUKUCJA WZBRONIONA
USŁUGI GEODEZYJNE
„GEOMETR” s.c.
ul. Witełta-Wierzyńskiego 8, 61-608 Poznań
tel./fax 061 825-74-75, kom. 0602-159-353
Regon 632309283, NIP 782-00-24-204
inż. Mirosław Januszkiewicz
Geodeta uprawniony nr 9804
ul. Witełta-Wierzyńskiego 8
61-606 Poznań, tel. 825-74-75

Nie wyklucza się istnienia w terenie innych nie wykazanych na niniejszej mapie urządzeń podziemnych, które nie były zgłoszone do inwentaryzacji lub o których brak jest informacji w instytucjach branżowych.

Stan aktualny na dzień 14.11.2006 r.



STAROSTA POZNAŃSKI
Powiatowy Ośrodek Dokumentacji
Geodezyjnej i Kartograficznej w Poznaniu
W obszarze oznaczonym linią dokonano aktualizacji treści mapy zasadniczej.
Dokumenty z pomiaru uzupełniającego przyjęto do zasobu w dniu 20.11.2006 r.
i zaewidencjonowano pod nr 101-49/2006
Niniejsza mapa może służyć do celów projektowych.
Projektowane obiekty budowlane wymagające pozwolenia na budowę podlegają wytyczeniu i inwentaryzacji powykonawczej przez jednostki upoważnione do wydania prac geodezyjnych: IAROSTY POZNAŃSKIE.
Poznań, dnia 2006-11-21
(miejsce i data wydania mapy)

STAROSTWO POWIATOWE
w Poznaniu

INWESTOR:		URZĄD GMINY CZERWONAK	
NAZWA OBIEKTU / ADRES:	Budowa włączenia ul. Świerczewskiego w "małe rondo" w m. Bolechowo	DATA:	01.2007
RODZAJ OPRACOWANIA:	NAWIERZCHNIE DROGOWE I CHODNIKI	BRANŻA:	Drogowa
TYTUŁ RYSUNKU:	PLAN ZAGOSPODAROWANIA TERENU	NR RYS.	1
AUTORZY OPRAC.	IMIE I NAZWISKO	SPECJALNOŚĆ	NR UPRAWNIENI
PROJEKTANT	tech. L. Matysiak	drog. i lotn.	325/B6/pw
ASYSTENT	inż. D. Kosmaczewski		
SPRAWDZAJĄCY	mgr inż. M. Staszewski	drog. i lotn.	2/69
		SKALA:	1:500