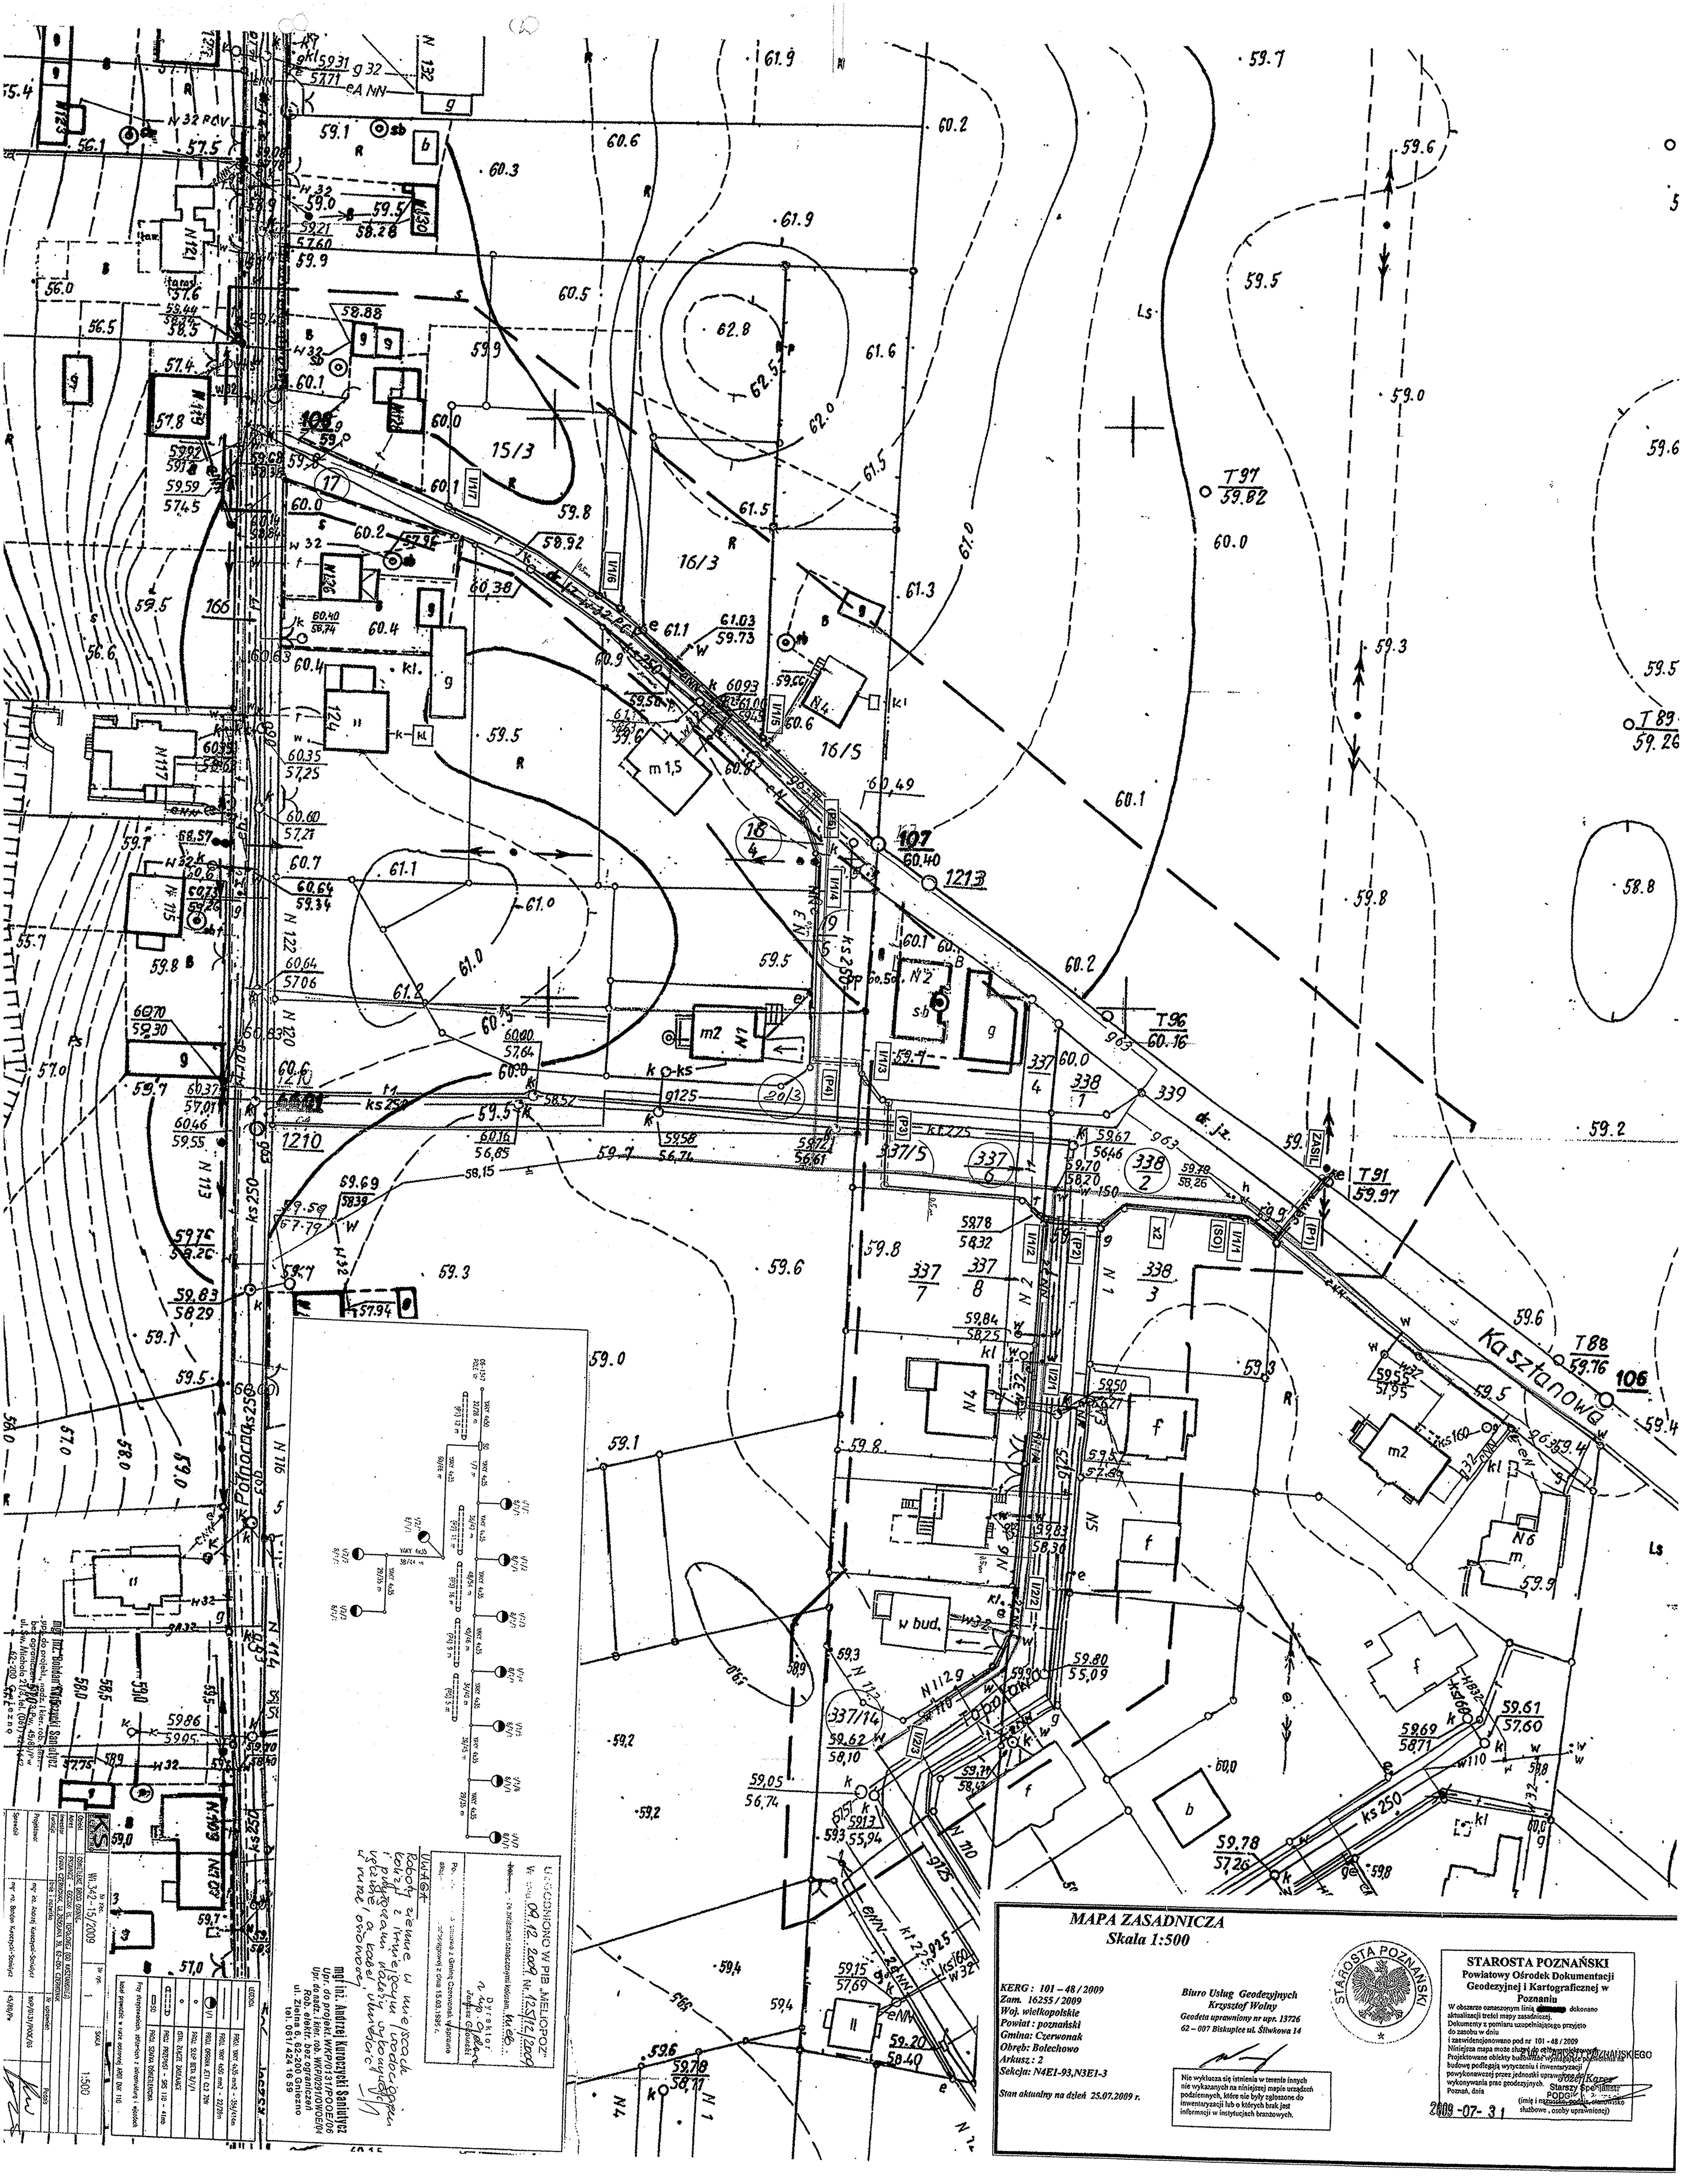
MAPA ZASADNICZA
Skala 1:500
KERG : 101 – 48 / 2009
Zam. 16255 / 2009
Woj. wielkopolskie
Powiat : poznański
Gmina: Czerwonak
Obręb: Bolechowo
Arkusz : 2
Sekcja: N4E1-93,N3E1-3
Stan aktualny na dzień 25.07.2009 r.
Biuro Usług Geodezyjnych
Krzysztof Wolny
Geodeta uprawniony nr upr. 13726
62 – 007 Biskupice ul. Śliwkowa 14
Nie wyklucza się istnienia w terenie innych nie wykazanych na niniejszej mapie urządzeń podziemnych, które nie były zgłoszone do inwentaryzacji lub o których brak jest informacji w instytucjach branżowych.
STAROSTA POZNAŃSKI
STAROSTA POZNAŃSKI
Powiatowy Ośrodek Dokumentacji Geodezyjnej i Kartograficznej w Poznaniu
W obszarze oznaczonym linią [redacted] dokonano aktualizacji treści mapy zasadniczej.
Dokumenty z pomiaru uzupełniającego przyjęto do zasobu w dniu
i zaewidencjonowano pod nr 101 - 48 / 2009
Niniejsza mapa może służyć do celów projektowych.
Projektowane obiekty budowlane wymagające pozwolenia na budowę podlegają wytyczeniu i inwentaryzacji powykonawczej przez jednostki uprawnione do wykonywania prac geodezyjnych.
Poznań, dnia
2009 -07- 31
(imię i nazwisko, podpis, stanowisko służbowe, osoby uprawnionej)
Kasztanowa
Północna
UWAGA
UZGODNIONO W PIB „MELIOPOZ"
1:500
Wł.342-15/2009