

LEGENDA:
 proj. kanalizacja sanitarna
 proj. wodociąg
 proj. sieć kanalizacji sanitarnej z przyłączami objęty projektem
 Grontmij + Aqua 2008 opinia ZUDP 1807/2008
 istn. sieć wodociągowa wykonana przez firmę MELIOPOZ

KERG : 101 - 63 / 2009
 Województwo wielkopolskie
 Powiat poznański
 Gmina : Czerwonak
 Obręb : Bolechowo
 Arkusz : 1 Sekcja
 Działka : w/g zasięgu

Stan aktualny na dzień 02.09.2009

REPRODUKCYA WZBROJONA

USŁUGI GEODEZYJNE
 GEOZ - KARTOGRAF
 ul. Główna 25, 61-619 Poznań
 tel. dom 61 879 55 55, biuro 61 879 52 29
 kom. 61 879 52 29, 61 879 52 28
 NIP 782-118-42, Sąd Rejonowy dla M. St. Poznań
 REGON 141947375

STAROSTA POZNAŃSKI
 Powiatowy Ośrodek Dokumentacji
 Geodezyjnej i Kartograficznej
 w Poznaniu

W obszarze oznaczonym linią potwierdzam w terenie aktualność treści mapy zasadniczej. Dokumenty potwierdzające aktualność mapy przyjęto do zasobu w dniu 02.09.2009 i zarejestrowałem pod nr 101 - 63 / 2009. Niniejsza mapa może służyć do celów projektowych. Projektowane obiekty budowlane wymagające pozwolenia na budowę podlegają wytyczeniu i inwentaryzacji powykonawczej przez podmioty uprawnione do wykonywania prac geodezyjnych. Poznań, dnia 02.09.2009r. (imię i nazwisko) (nazwa i adres siedziby) (adres i adres siedziby) (adres i adres siedziby) (adres i adres siedziby)

Uzgodniono w dniu 12/12/2009

Wzajemne ważne 2 lata.
 Inwestor zobowiązuje się wystawić do MELIOPOZ z wyjątkiem odcęgi na wykonanie sieci wodociągowej

30.12.2009

N4 E1 (84)
 N4 E1 - 84
 Gmina Czerwonak
 Wios. BOLECHOWO
 Wojew. poznańskie
 Gmina : Czerwonak
 Urządzeń podziemnych

BOLECHOWO

Mapa zasadnicza 1:1000

- Osnowa: układ lokalny m. Poznania, poligonizacja IV klasy, poziom odniesienia Amsterdamski Poznańskie Okręgowe Przedsiębiorstwo Miernicze 1972r.
- Pomiar szczegółowy: metoda bezpośrednią i aktualizacja, stan na dzień 13.7.76r. Pozn. Okręg. Przedsięb. Miern. 1972, Okręg. Przedsięb. Geodez. Kartograf. 1976r.
- Mapa: siatka i osnowa naniesiona koordynatogramem, sytuacja ręcznie. Okręgowe Przedsiębiorstwo Geodezyjno - Kartograf. 1976r. (L. Rytek)

OKRĘGOWE PRZEDSIĘB. GEODEZ. KARTOGRAF. W POZNAŃU

Kierownik robót


 Specjalista ds. kosztów

 mgr inż. Z. Kiciński

1. Bolechowo

Poznań w kwiecień 1976r.

os. Przyjmieli 10/238 61-685 Poznań		Zadanie inwestycyjne: BUDOWA SIECI WODOCIĄGOWEJ ORAZ SIECI KANALIZACJI SANITARNEJ DLA DZIAŁEK: 372/31, 371/6, 371/4 ZLOKALIZOWANYCH W BOLECHOWIE	
INŻYNIERIA SANITARNA		Miejscowość: BOLECHOWO - gm. CZERWONAK	
Projektował:	inż. H. Wilkowska 3278/87/Pw X/2009	Objekt: Sieć kanalizacji sanitarnej i wodociągowa oraz rurociągi tłoczne i przepompownie	
Opracował:	mgr inż. M. Roszkiewicz X/2009	Treść rys.:	
Sprawił:	mgr inż. E. Cwikła MKP/08/11 PWS/03 X/2009	Skala: 1:1000	
Stadium:	Imię i nazwisko: Nr upr.: Data: Podpis:	Nr rys.: 2	
P. B.-W.	Branża: sanitarna wod-kan	PLAN SYTUACYJNO -WYSOKOŚCIOWY	

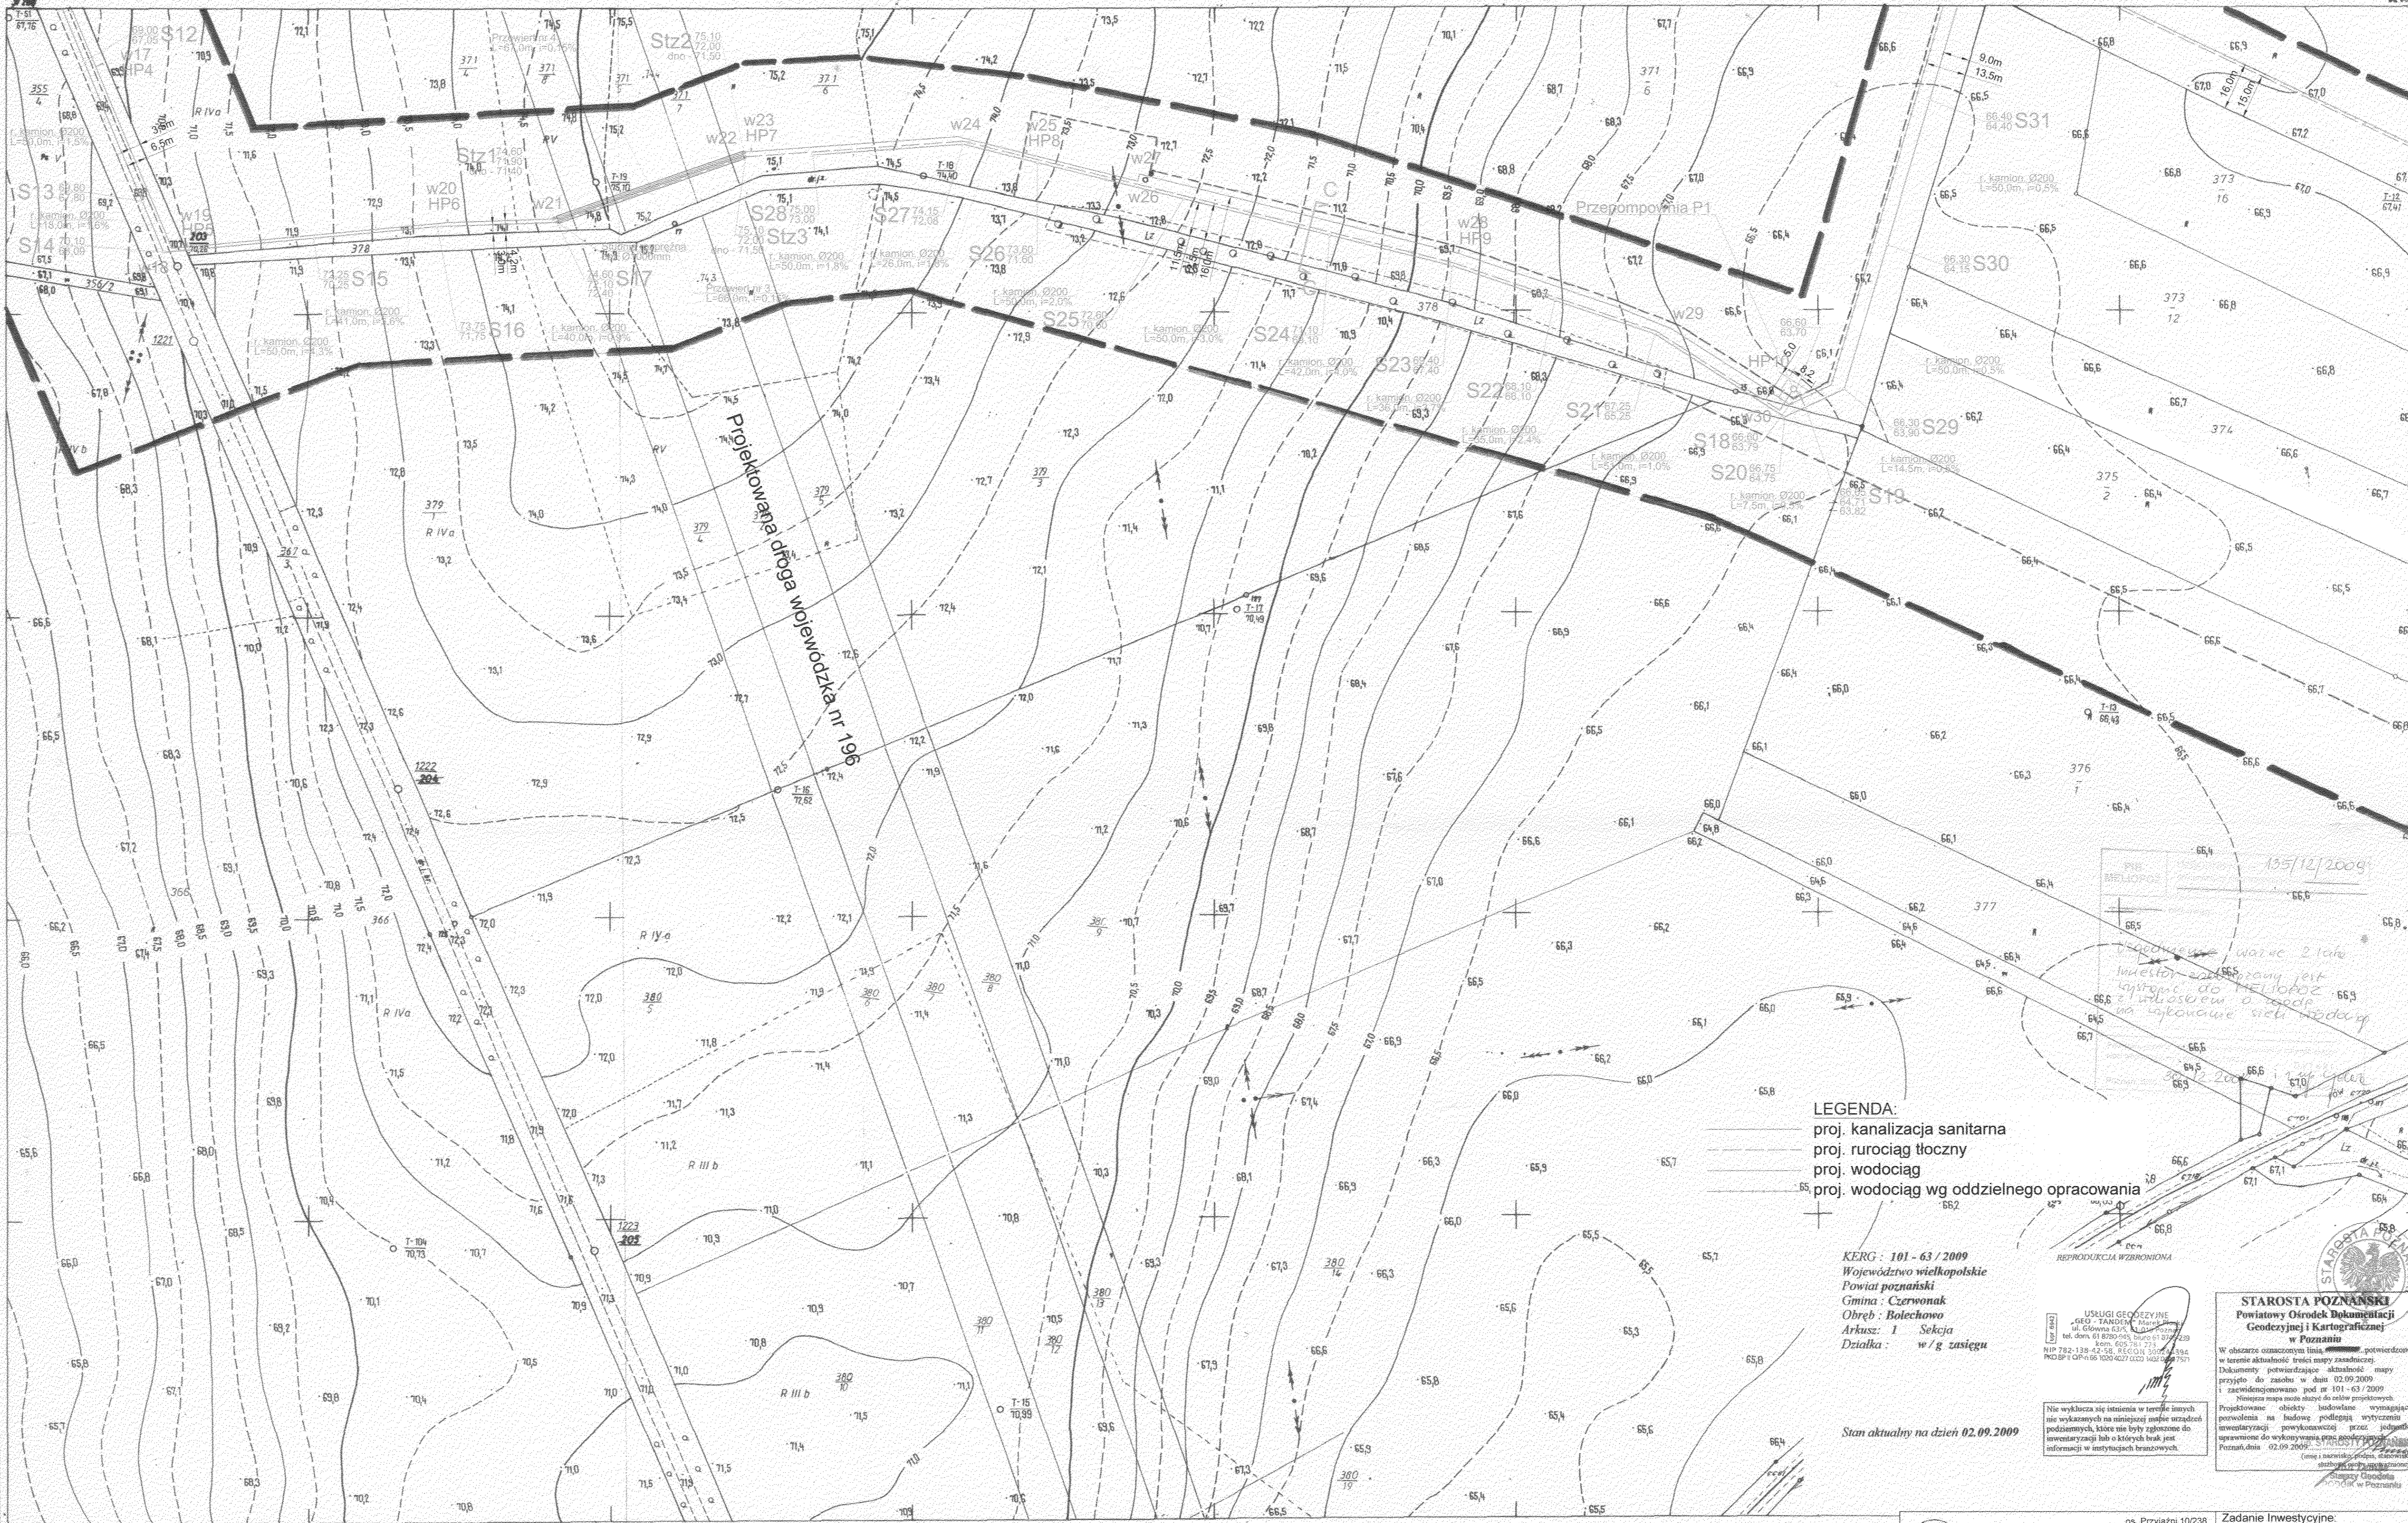

Projektowana droga wojewódzka nr 196

LEGENDA:
 - - - - - proj. kanalizacja sanitarna
 - - - - - proj. rurociąg tłoczny
 - - - - - proj. wodociąg
 - - - - - proj. wodociąg wg oddzielnego opracowania

KERG : 101 - 63 / 2009
 Województwo wielkopolskie
 Powiat poznański
 Gmina : Czerwonak
 Obręb : Bolechowo
 Arkusz : 1 Sekcja
 Działka : w/g zasięgu


Stan aktualny na dzień 02.09.2009

10/12/2009
 REPRODUKCJA WZBRONIONA
 Inwestor: Zarząd Gminy Czerwonak
 Projektant: M. K. K...

STAROSTA POZNAŃSKI
 Powiatowy Ośrodek Dokumentacji
 Geodezyjnej i Kartograficznej
 w Poznaniu
 W obszarze oznaczonym linią... potwierdzono w terenie aktualność treści mapy zasadniczej. Dokumenty potwierdzające aktualność mapy przyjęte do zasobu w dniu 02.09.2009 i zaewidencjonowano pod nr 101-63/2009. Niniejsza mapa może służyć do celów projektowych. Projektowane obiekty budowlane wymagające pozwolenia na budowę podlegają wytyczeniu i inwentaryzacji powykończającej przez jednostki uprawnione do wykonywania takich czynności. Poznań, dnia 02.09.2009r. *[Podpis]*

N4E1(95)
 Wojew: poznańskie
 Gmina Czerwonak
BOLECHOWO

Mapa zasadnicza 1:1000
 1. Osnowa: układ lokalny m. Poznań, poligonizacja w klasy, poziom odniesienia Amsterdam Poznańskie Okręgowe Przedsiębiorstwo Miernictwa 1972r.
 2. Pomiar szczegółów: metody bezpośrednia i aktualizacja stan na dzień 12.76r. Pozn. Okręg. Przedsięb. Miern. 197r. Okręg. Przedsięb. Geodez. Kartogr. 1976r.
 3. Mapa: skala i osnowa namiesiana koordynatogramem, sytuacja ręcznie Okręgowe Przedsiębiorstwo Geodezyjno-Kartograf. 1976r. (G. Lenartowicz)

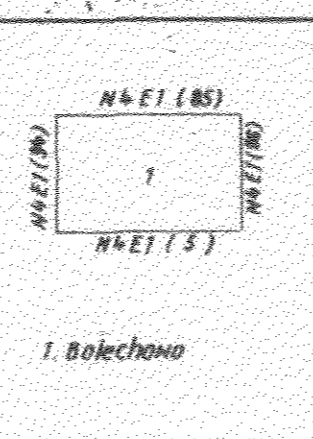

OKRĘGOWE PRZEDSIĘB. GEODEZ. KARTOGR. W POZNANIU
 Kierownik robót
[Podpis]
 Za Naczelnego Inżyniera
 mgr inż. A. Cholewa
 Specjalista ds. kontraktów
 mgr inż. Z. Kiciński
 Nr. emid 1046

os. Przyjaźni 10/238 61-685 Poznań		Zadanie Inwestycyjne: BUDOWA SIECI WODOCIĄGOWEJ ORAZ SIECI KANALIZACJI SANITARNEJ DLA DZIAŁEK: 372/31, 371/6, 371/4 ZLOKALIZOWANYCH W BOLECHOWIE	
Projektował: inż. H. Witkowska 32/78/87/Pw X.2009		Miejscowość: BOLECHOWO - gm. CZERWONAK	
Opracował: mgr inż. M. Roszkiewicz X.2009		Objekt: Sieć kanalizacji sanitarnej, i wodociągowa oraz rurociągi tłoczne i przepompownia	
Sprawdził: mgr inż. E. Cwikła WKP/0061/PWOS/02 X.2009		Treść rys.:	
Stadium: Imię i nazwisko: Nr upr.: Data: Podpis:		PLAN SITUACYJNO WYSOKOŚCIOWY	
P. B.-W. Branża: sanitarna wod-kan		Skala: 1:1000 Nr rys.: 4	