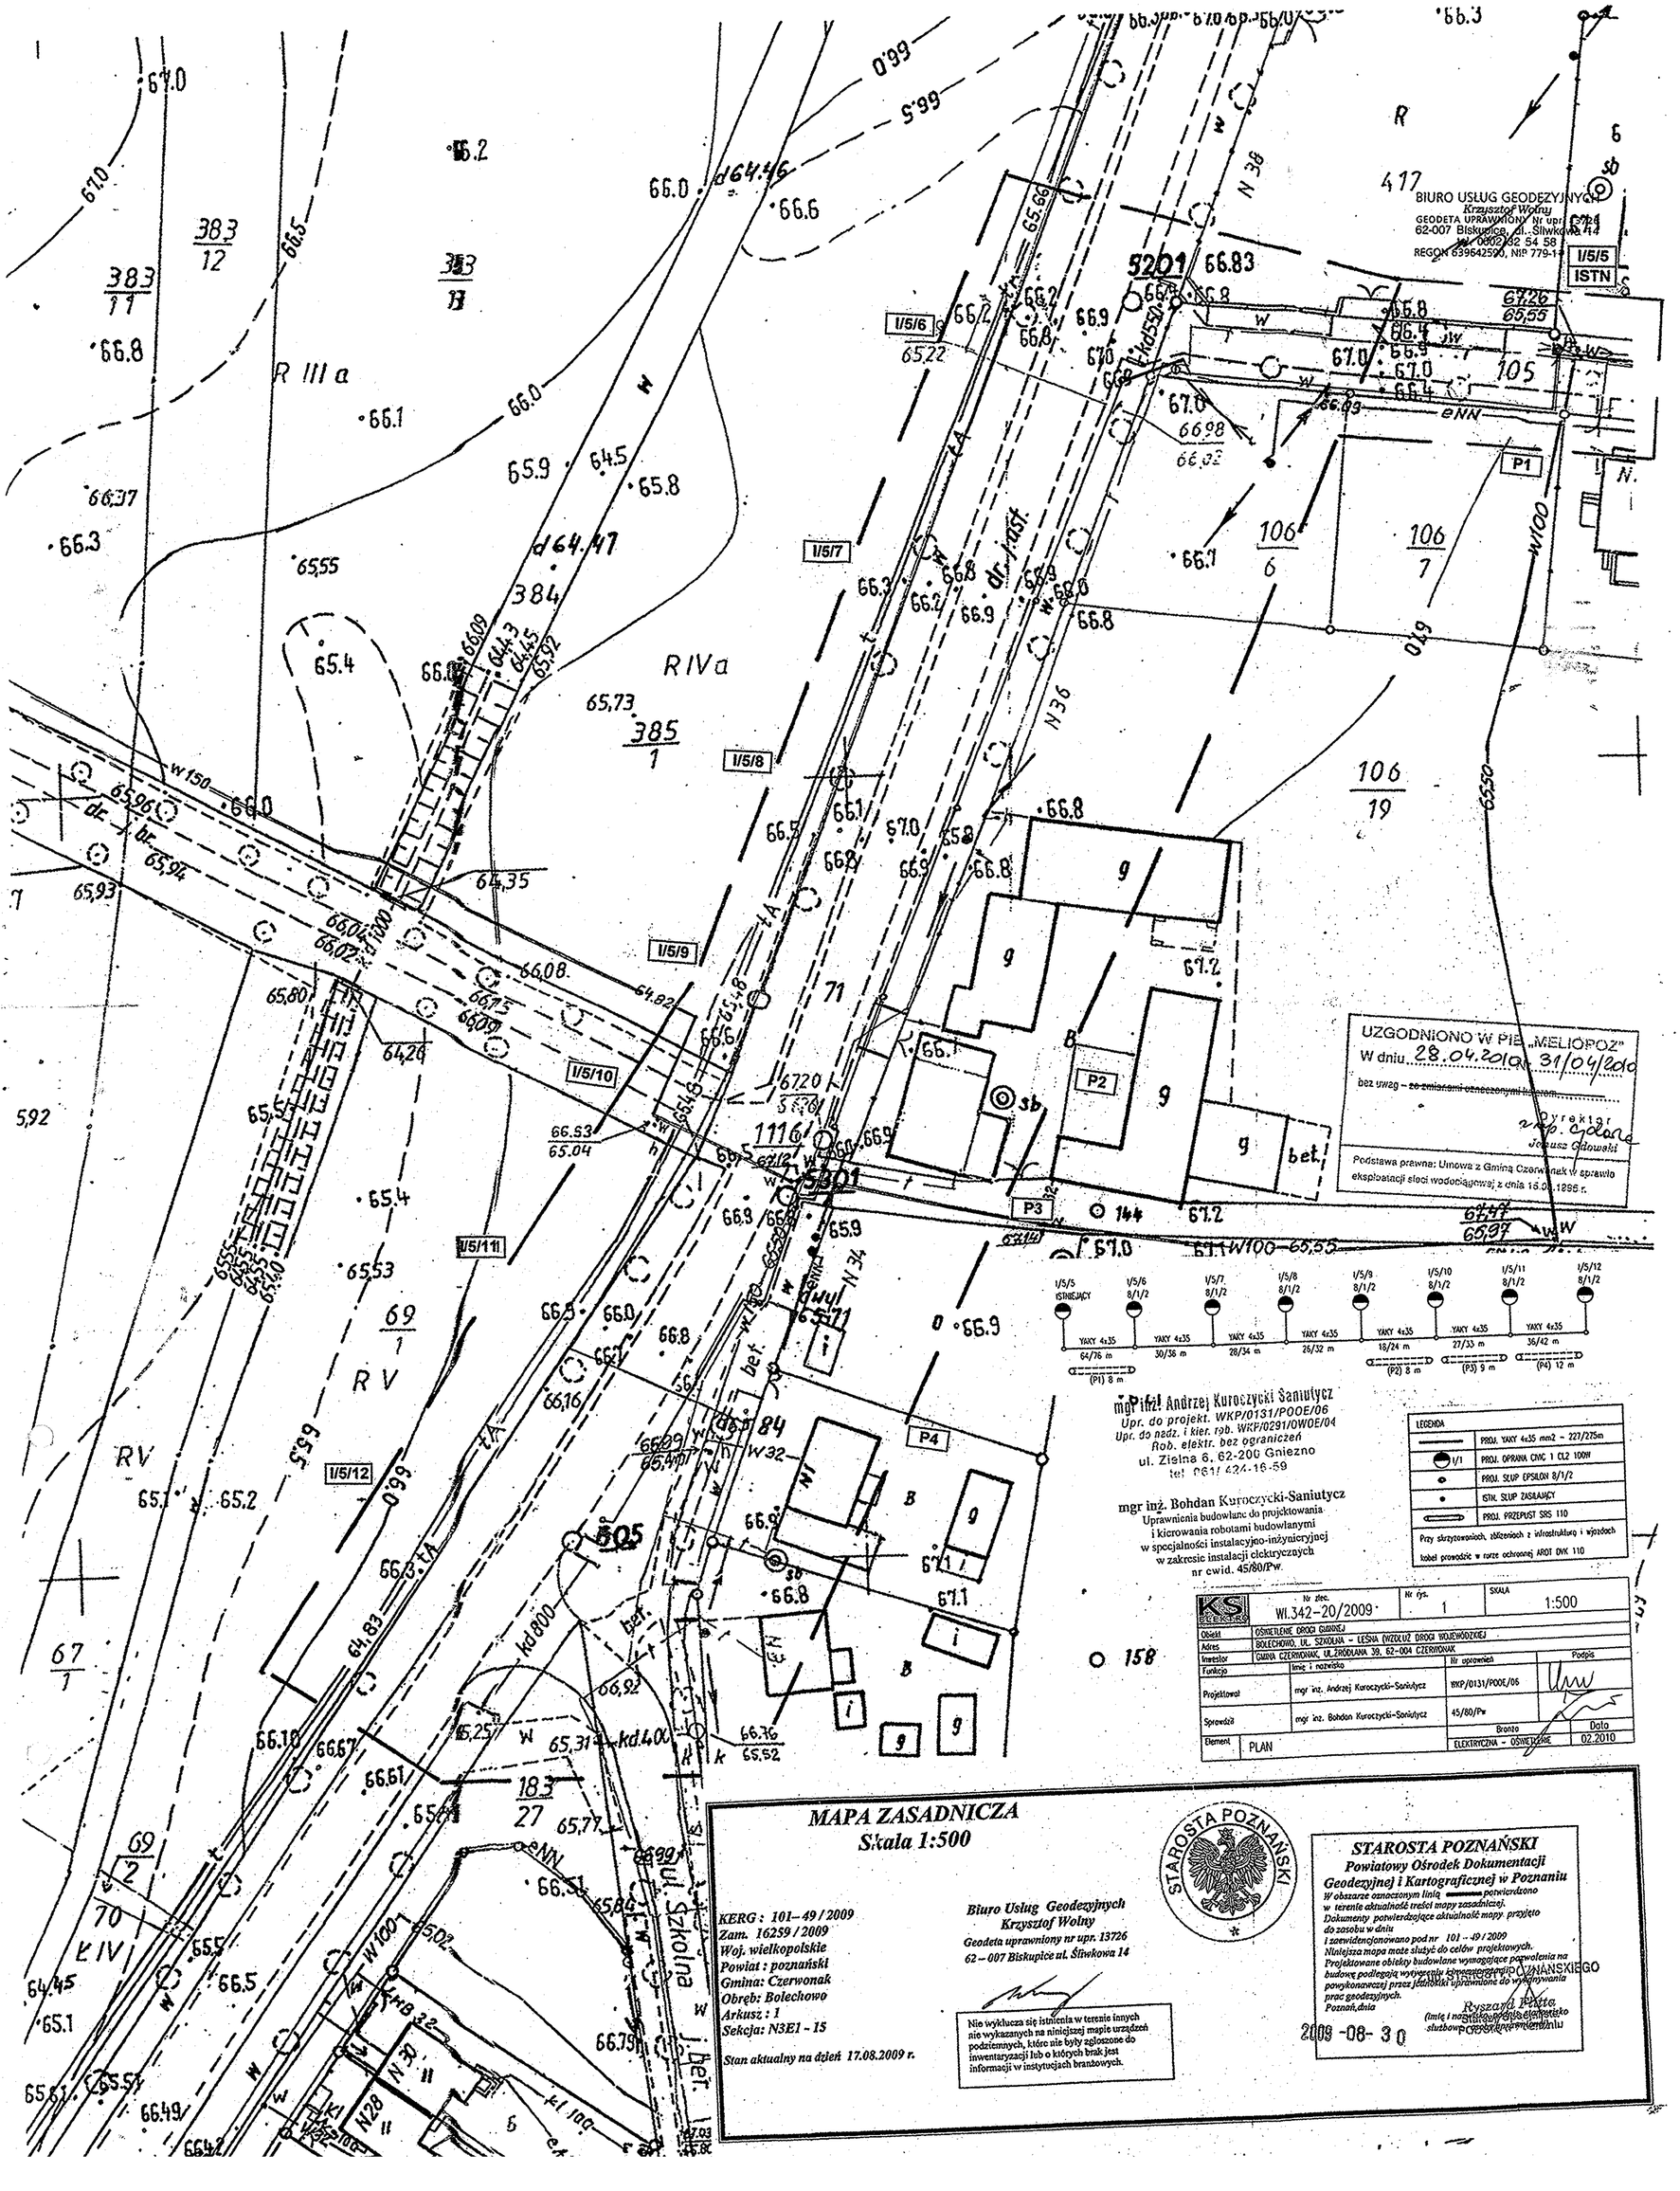
BIURO USŁUG GEODEZYJNYCH
Krzysztof Wolny
GEODETA UPRAWNIONY Nr upr. 13726
62-007 Biskupice, ul. Śliwkowa 14
tel. 0602 42 54 58
REGON 639642590, NIP 779-14-
UZGODNIONO W PIE „MELIOPOZ"
W dniu 28.04.2010 31/04/2010
bez uwag – ze zmianami oznaczonymi kolorem
Dyrektor
mgr. Gdowski
Janusz Gdowski
Podstawa prawna: Umowa z Gminą Czerwonak w sprawie eksploatacji sieci wodociągowej z dnia 15.01.1996 r.
mgr inż. Andrzej Kuroczycki Saniutycz
Upr. do projekt. WKP/0131/POOE/06
Upr. do nadz. i kier. rob. WKP/0291/OWOE/04
Rob. elektr. bez ograniczeń
ul. Zielna 6, 62-200 Gniezno
tel. 061/ 424-16-59
mgr inż. Bohdan Kuroczycki-Saniutycz
Uprawnienia budowlane do projektowania i kierowania robotami budowlanymi w specjalności instalacyjno-inżynieryjnej w zakresie instalacji elektrycznych nr ewid. 45/80/Pw.
LEGENDA
PROJ. YAKY 4x35 mm2 – 227/275m
PROJ. OPRAWA CINC 1 CL2 100W
PROJ. SŁUP EPSILON 8/1/2
ISTN. SŁUP ZASILAJĄCY
PROJ. PRZEPUST SRS 110
Przy skrzyżowaniach, zbliżeniach z infrastrukturą i wjazdach kabel prowadzić w rurze ochronnej AROT DWC 110
KS ELEKTRO
Nr zlec. WI.342-20/2009
Nr dyr. 1
SKALA 1:500
Obiekt: OŚWIETLENIE DROGI GMINNEJ
Adres: BOLECHOWO, UL. SZKOLNA – LEŚNA (WZDŁUŻ DROGI WOJEWÓDZKIEJ
Inwestor: GMINA CZERWONAK, UL.ŚRODKOWA 39, 62-004 CZERWONAK
Funkcja | Imię i nazwisko | Nr uprawnień | Podpis
Projektował: mgr inż. Andrzej Kuroczycki-Saniutycz | WKP/0131/POOE/06
Sprawdził: mgr inż. Bohdan Kuroczycki-Saniutycz | 45/80/Pw
Element: PLAN | Branża: ELEKTRYCZNA – OŚWIETLENIE | Data: 02.2010
MAPA ZASADNICZA
Skala 1:500
KERG : 101– 49 / 2009
Zam. 16259 / 2009
Woj. wielkopolskie
Powiat : poznański
Gmina: Czerwonak
Obręb: Bolechowo
Arkusz : 1
Sekcja: N3E1 - 15
Stan aktualny na dzień 17.08.2009 r.
Biuro Usług Geodezyjnych
Krzysztof Wolny
Geodeta uprawniony nr upr. 13726
62 – 007 Biskupice ul. Śliwkowa 14
Nie wyklucza się istnienia w terenie innych nie wykazanych na niniejszej mapie urządzeń podziemnych, które nie były zgłoszone do inwentaryzacji lub o których brak jest informacji w instytucjach branżowych.
STAROSTA POZNAŃSKI
Powiatowy Ośrodek Dokumentacji Geodezyjnej i Kartograficznej w Poznaniu
W obszarze oznaczonym linią potwierdzono w terenie aktualność treści mapy zasadniczej.
Dokumenty potwierdzające aktualność mapy projektu do zasobu w dniu
i zaewidencjonowano pod nr 101 – 49 / 2009
Niniejsza mapa może służyć do celów projektowych.
Projektowane obiekty budowlane wymagające pozwolenia na budowę podlegają wytycznym Starosty Poznańskiego
powykonawczej przez jednostki uprawnione do wykonywania prac geodezyjnych.
Poznań, dnia 2009 -08- 30
Ryszard Pałka
(imię i nazwisko pracownika służbowego)
STAROSTA POZNAŃSKI
Powiatowy Ośrodek Dokumentacji Geodezyjnej i Kartograficznej w Poznaniu