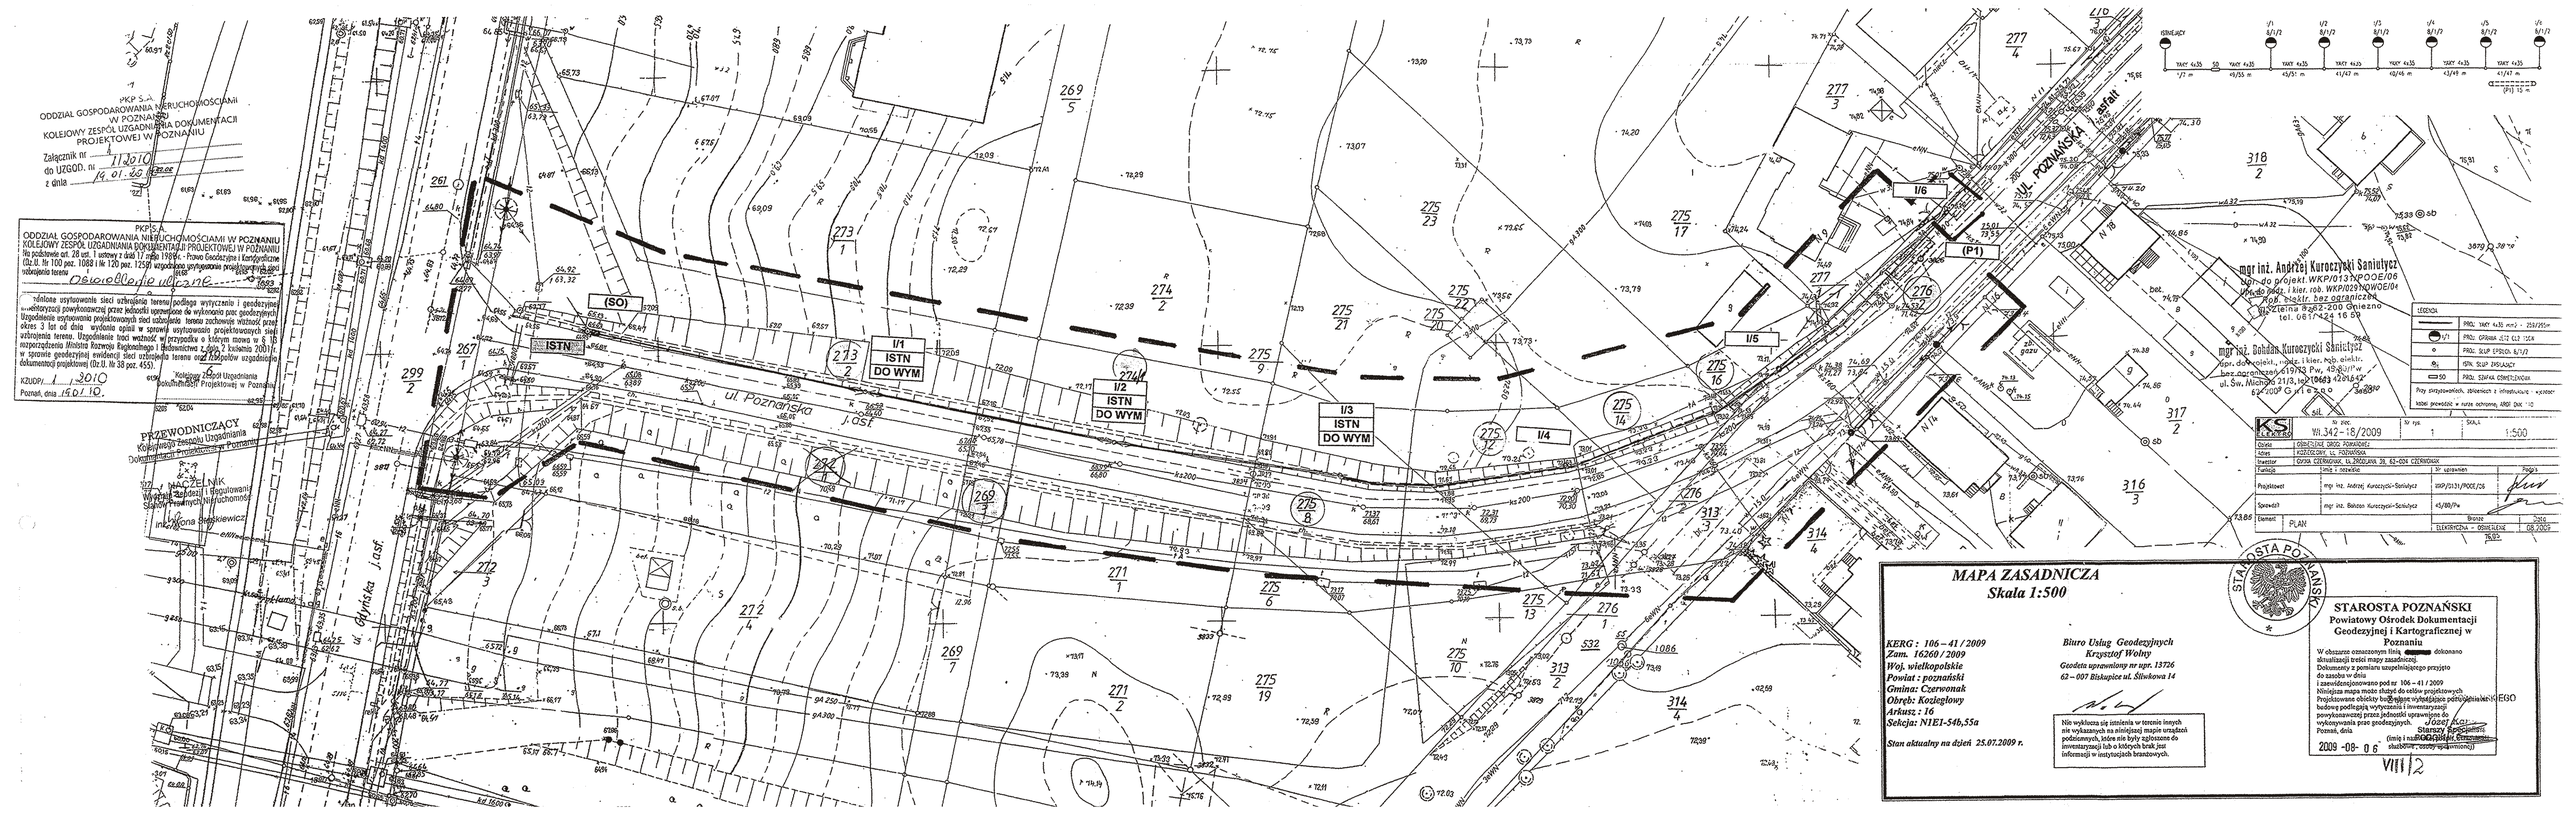
PKP S.A.
ODDZIAŁ GOSPODAROWANIA NIERUCHOMOŚCIAMI W POZNANIU
KOLEJOWY ZESPÓŁ UZGADNIANIA DOKUMENTACJI PROJEKTOWEJ W POZNANIU
Załącznik nr 1 do UZGOD. nr 113010 z dnia 19.01.10
PKP S.A.
ODDZIAŁ GOSPODAROWANIA NIERUCHOMOŚCIAMI W POZNANIU
KOLEJOWY ZESPÓŁ UZGADNIANIA DOKUMENTACJI PROJEKTOWEJ W POZNANIU
Na podstawie art. 28 ust. 1 ustawy z dnia 17 maja 1989 r. - Prawo Geodezyjne i Kartograficzne (Dz.U. Nr 110 poz. 1088 i Nr 120 poz. 1258) uzgadnia się przedłożoną projektową sieć uzbrojenia terenu
Obowiązuje do dnia
Ostateczne uzgodnienie sieci uzbrojenia terenu podlega wytyczeniu i geodezyjnej inwentaryzacji powykonawczej przez jednostki uprawnione do wykonania prac geodezyjnych. Uzgodnienie usytuowania projektowanych sieci uzbrojenia terenu zachowuje ważność przez okres 3 lat od dnia wydania opinii w sprawie usytuowania projektowanych sieci uzbrojenia terenu. Uzgodnienia traci ważność w przypadku o którym mowa w § 15 rozporządzenia Ministra Rozwoju Regionalnego i Budownictwa z dnia 2 kwietnia 2001r. w sprawie geodezyjnej ewidencji sieci uzbrojenia terenu oraz trybu i zakresu uzgadniania dokumentacji projektowej (Dz.U. Nr 38 poz. 455).
KZUDP/ 1 /2010
Poznań, dnia 19.01.10.
PRZEWODNICZĄCY
Kolejowego Zespołu Uzgadniania Dokumentacji Projektowej w Poznaniu
mgr inż. Elżbieta Sieklewicz
Kolejowy Zespół Uzgadniania Dokumentacji Projektowej w Poznaniu
(SO)
ISTN
I/1 ISTN DO WYM
I/2 ISTN DO WYM
I/3 ISTN DO WYM
I/4
I/5
I/6
(P1)
ul. Poznańska
ul. POZNAŃSKA
asfalt
MAPA ZASADNICZA
Skala 1:500
KERG : 106 – 41 / 2009
Zam. 16260 / 2009
Woj. wielkopolskie
Powiat : poznański
Gmina: Czerwonak
Obręb: Kociegłowy
Arkusz : 16
Sekcja: N1E1-54b,55a
Stan aktualny na dzień 25.07.2009 r.
Biuro Usług Geodezyjnych
Krzysztof Wolny
Geodeta uprawniony nr upr. 13726
62 – 007 Biskupice ul. Śliwkowa 14
Nie wykluczona się istnienia w terenie innych nie wykazanych na niniejszej mapie urządzeń podziemnych, które nie były zgłoszone do inwentaryzacji lub o których brak jest informacji w instytucjach branżowych.
STAROSTA POZNAŃSKI
STAROSTA POZNAŃSKI
Powiatowy Ośrodek Dokumentacji Geodezyjnej i Kartograficznej w Poznaniu
W obszarze oznaczonym linią dokonano skontrolowania treści mapy zasadniczej.
Dokumenty z pomiaru uzupełniającego przyjęto do zasobu w dniu
i zaewidencjonowano pod nr 106 – 41 / 2009
Niniejsza mapa może służyć do celów projektowych.
Projektowane obiekty budowlane wykreślone na mapie do celów budowy podlegają wytyczeniu i inwentaryzacji powykonawczej przez jednostki uprawnione do wykonywania prac geodezyjnych.
Starszy Specjalista
(imię i nazwisko, stanowisko służbowe, podpis upoważnionej)
2009 -08- 06
VIII/2
mgr inż. Andrzej Kuroczyński Sanitytyzr
Kon. do projekt. WKP/0123/POOE/06
Upr. do proj. i kier. rob. WKP/0291/NOWOE/01
Kon. elektr. bez ograniczeń
tel. 061/424 16 69
mgr inż. Bohdan Kuroczyński Sanitytyzr
Kon. do projekt. i upr. i kier. rob. elektr.
Leszczyńska 619/73 Pw, 49
ul. Św. Michała 21/3, tel. 0663 420 [illegible]
62-200 Gniezno
LEGENDA
PRZŁ. YAKY 4x35 mm2 - 25kV/20m
PRZŁ. GRUBA 4x70 Cu2 15kA
PRZŁ. SŁUP ŻELBET. 8/1/2
15% SŁUP ŻWIGAROWY
PRZŁ. ŚWIATŁA ODWIETRZNIKA
Pozy projektowanych, istniejących w infrastrukturze + wymiar
Inne przewody w rurze ochronnej, ARSF DN# 110
KS
Nr rys. 1
Skala 1:500
Inwestor GMINA CZERWONAK, UL. ŚWIĘCIAWSKA 28, 62-004 CZERWONAK
Tytuł projektu
Projektował mgr inż. Andrzej Kuroczyński-Sanitytyzr
Sprawdził mgr inż. Bohdan Kuroczyński-Sanitytyzr
Element PLAN
Nr uprawnień
Podpis
Branża ELEKTRYCZNA - OŚWIETLENIE
Data 08.2009