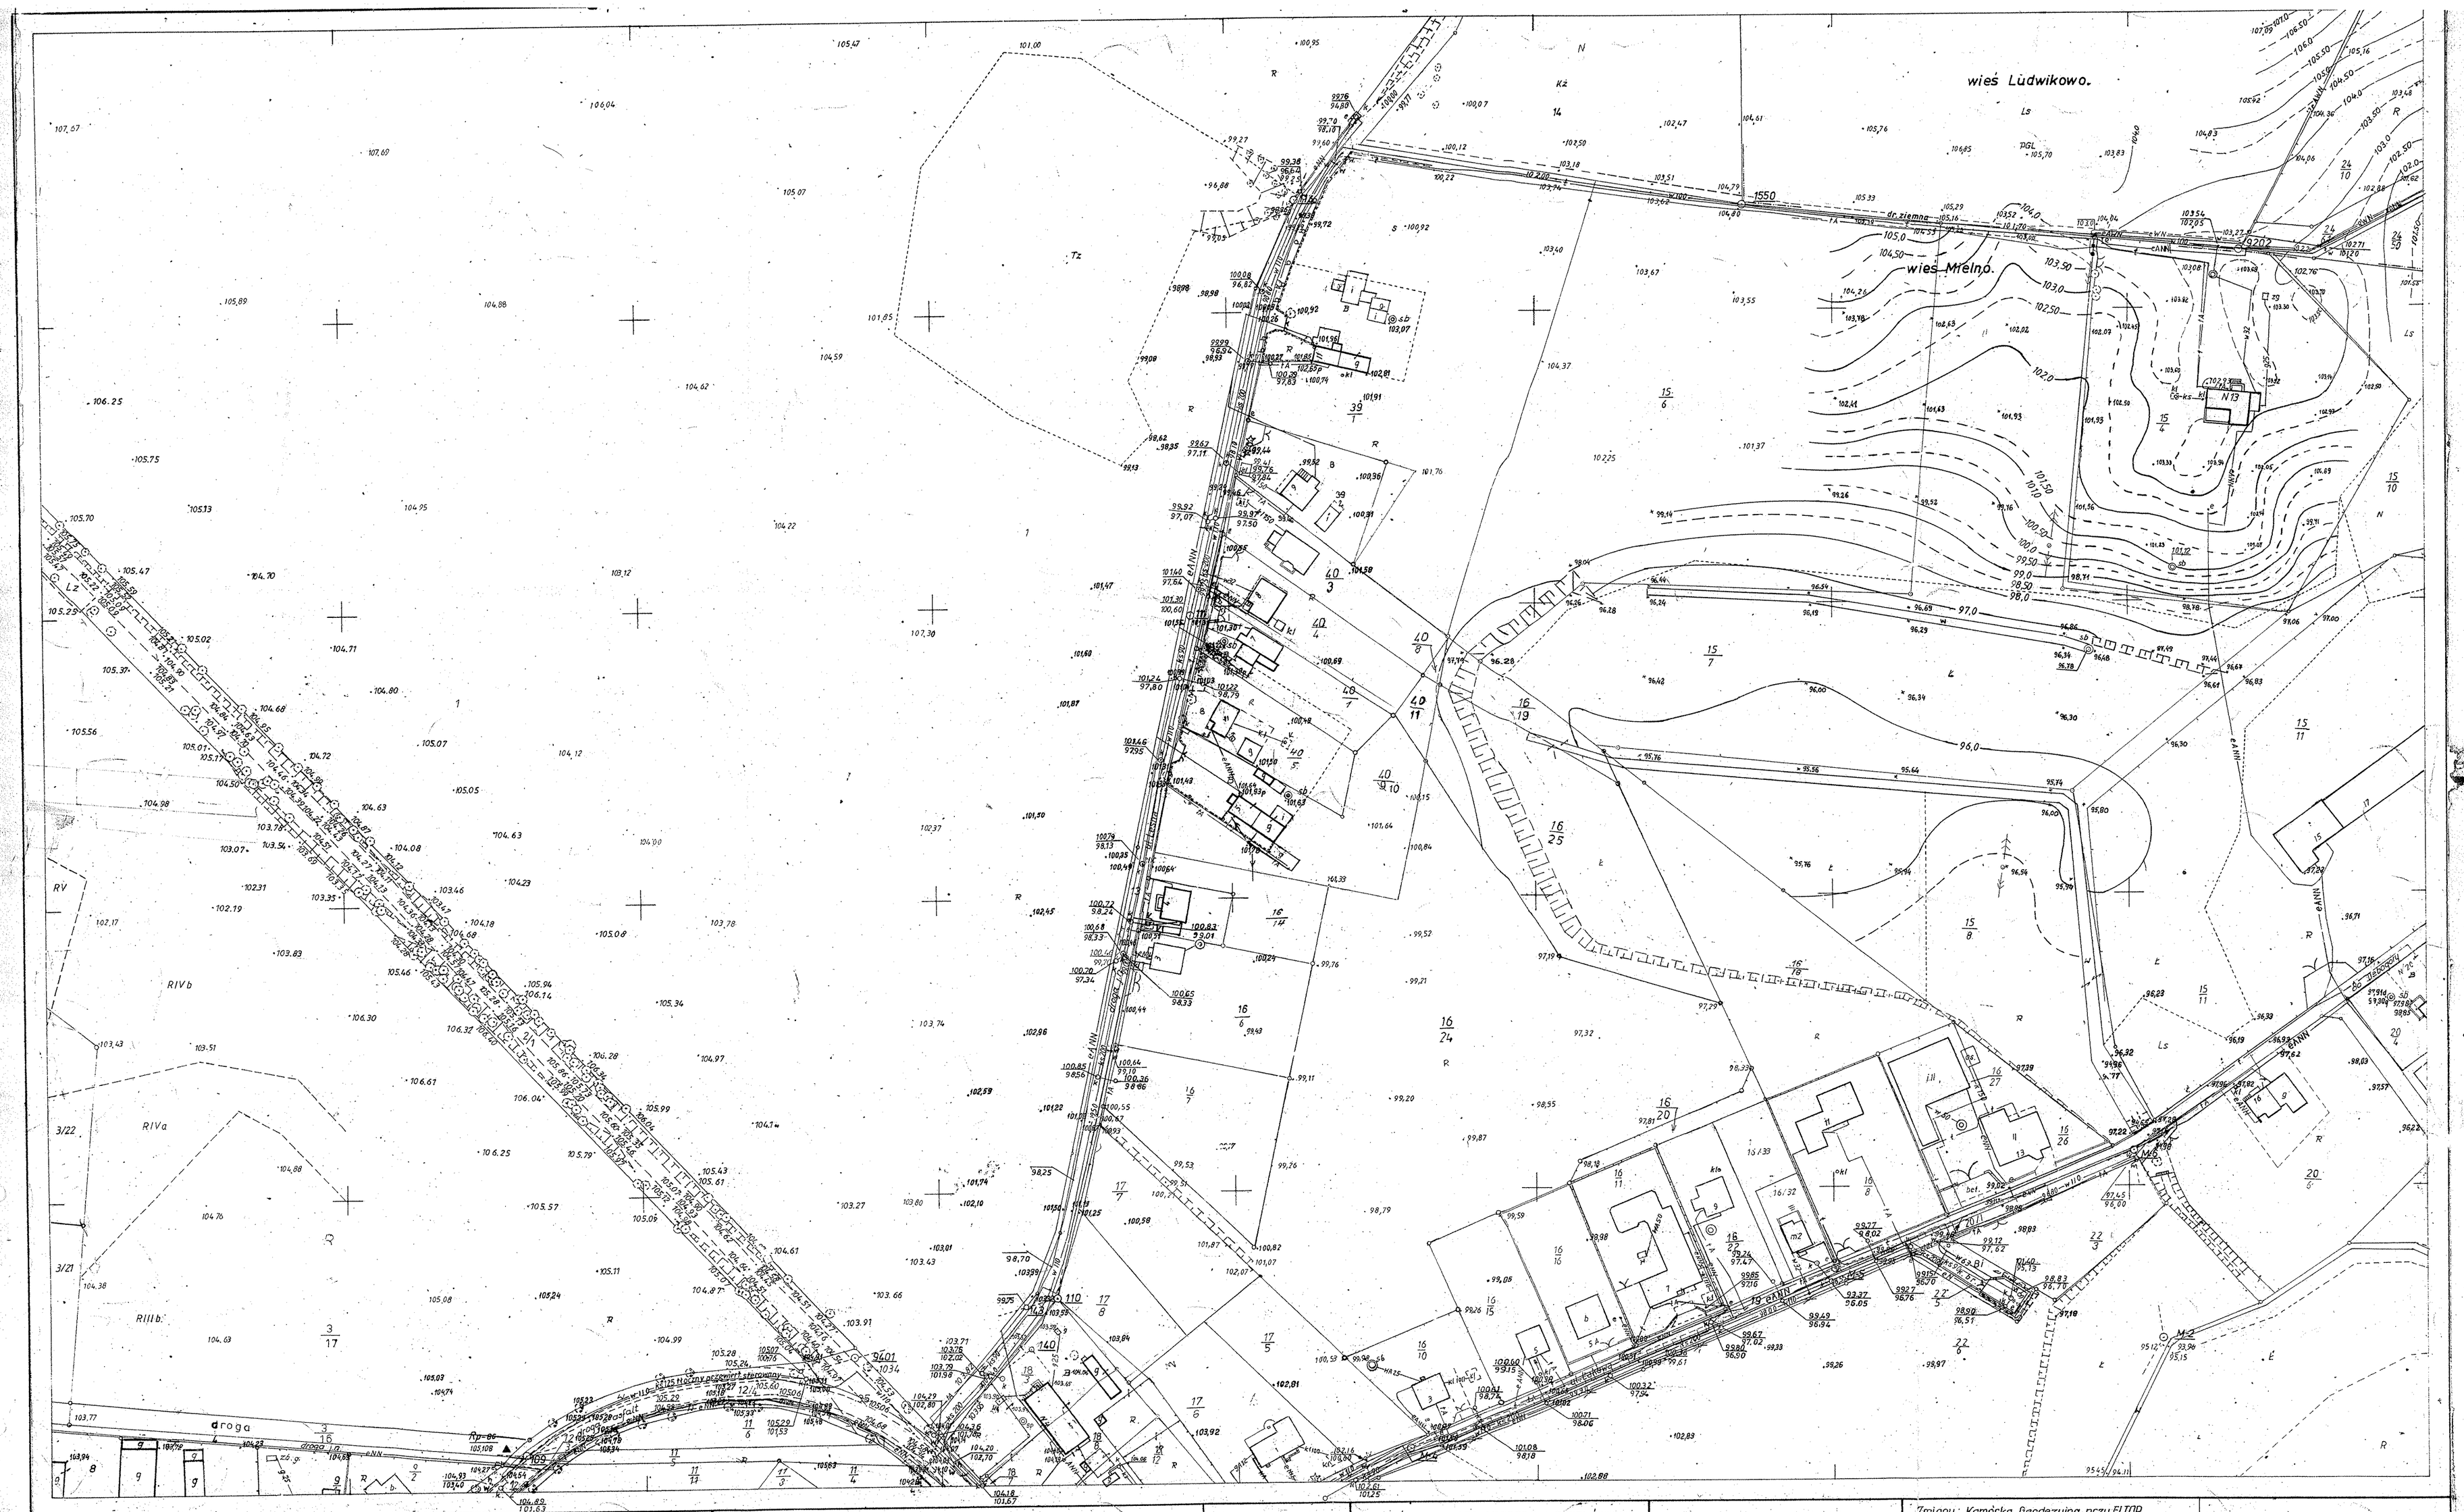

423.121.071.

52/9-5-1/79

województwo: poznańskie

gmina: Czerwonak

wieś: MIELNO.

Mapa sytuacyjno-wysokościowa 1:1000

1. Osnowa: Poligonizacja techniczna IV klasy założona przez POPM Poznań w 1966r. Poziom odniesienia Amsterdam.
2. Pomiar szczegółów- metodą bezpośrednią.
3. Mapa: siatka kwadratów i osnowa na koordynografie, sytuacja- cyrkiel, podziałka.
4. Całość opracowania wykonało: Wojewódzkie Biuro Geodezji i TR Poznań w 1978/79r.

423.121.023 · 423.121.062 · 423.121.072 · 423.121.073

WOJEWÓDZKIE BIURO GEODEZJI I TERENÓW ROL w POZNANIU.

Wykonawca: B. Szajkowski.

Kierownik pracowni: Kazimierz Szychowiak.

Główny inżynier: mgr inż. W. Dmitriew.

Rejonowy Urząd Geodezji w Poznaniu

Wpisano do ewidencji w składnicy geodezyjnej w dniu 20.VI. 1977 r. za nr 52/9-5-1/79 (Podstawa art. 9 dekretu z dnia 18 czerwca 1958 r. o państwowej służbie geodezyjnej i kartograficznej — Dz. U. Nr 23, poz. 115)

Poznań, dnia 31 lipca 1979 r.

Kierownik Rejonowego Urzędu Geodezji

mgr inż. Tadeusz Nowicki

Zmiany: Komórka Geodezyjna przy ELTOR Poznań ul. Watowska 58. inwentaryzacja urządzeń podziemnych energetycznych z dn. 30.IX.1981r.

Kierownik Komórki Geodezyjnej

geodeta Olech Witczak

ks.rob. 34/81
Poznań dn. 5.X.1981r.
WG-g-401101162177

KIEROWNIK BUDOWY ROBÓT ATA-TECHNIK spółka z ograniczoną odpowiedzialnością S.K.A.

mgr inż. Artur Grodecki
Upr. bud. nr 32/19/W/2001

0009