



Telekomunikacja Polska
Domena Hurt
Ewidencja i Rozwój Sieci TOK
Dział Ewidencji i Zarządzania Danymi o Infrastrukturze Poznań
ul. Głogowska 19, 60-702 Poznań
tel.: 61 861 60 39, fax.: 61 862 93 65

Biuro Inżynierskie DUKT
Wojciech Andrzejak
ul. Poznańska 38
62-070 Dopiewo

Poznań, 14 października 2013r.

Numer pisma: TOTWSBU-PO.2110-797/13/BJ

Temat: uzgodnienie planowanej budowy chodnika w ulicach Poligonowa i Parkowa w Bolechowie gm. Czerwonak.

Szanowni Państwo,

informujemy, że uzgadniamy projekt jak w temacie. Przy realizacji procesu budowy wymagane jest spełnienie następujących uwarunkowań, które są integralną częścią uzgodnienia:

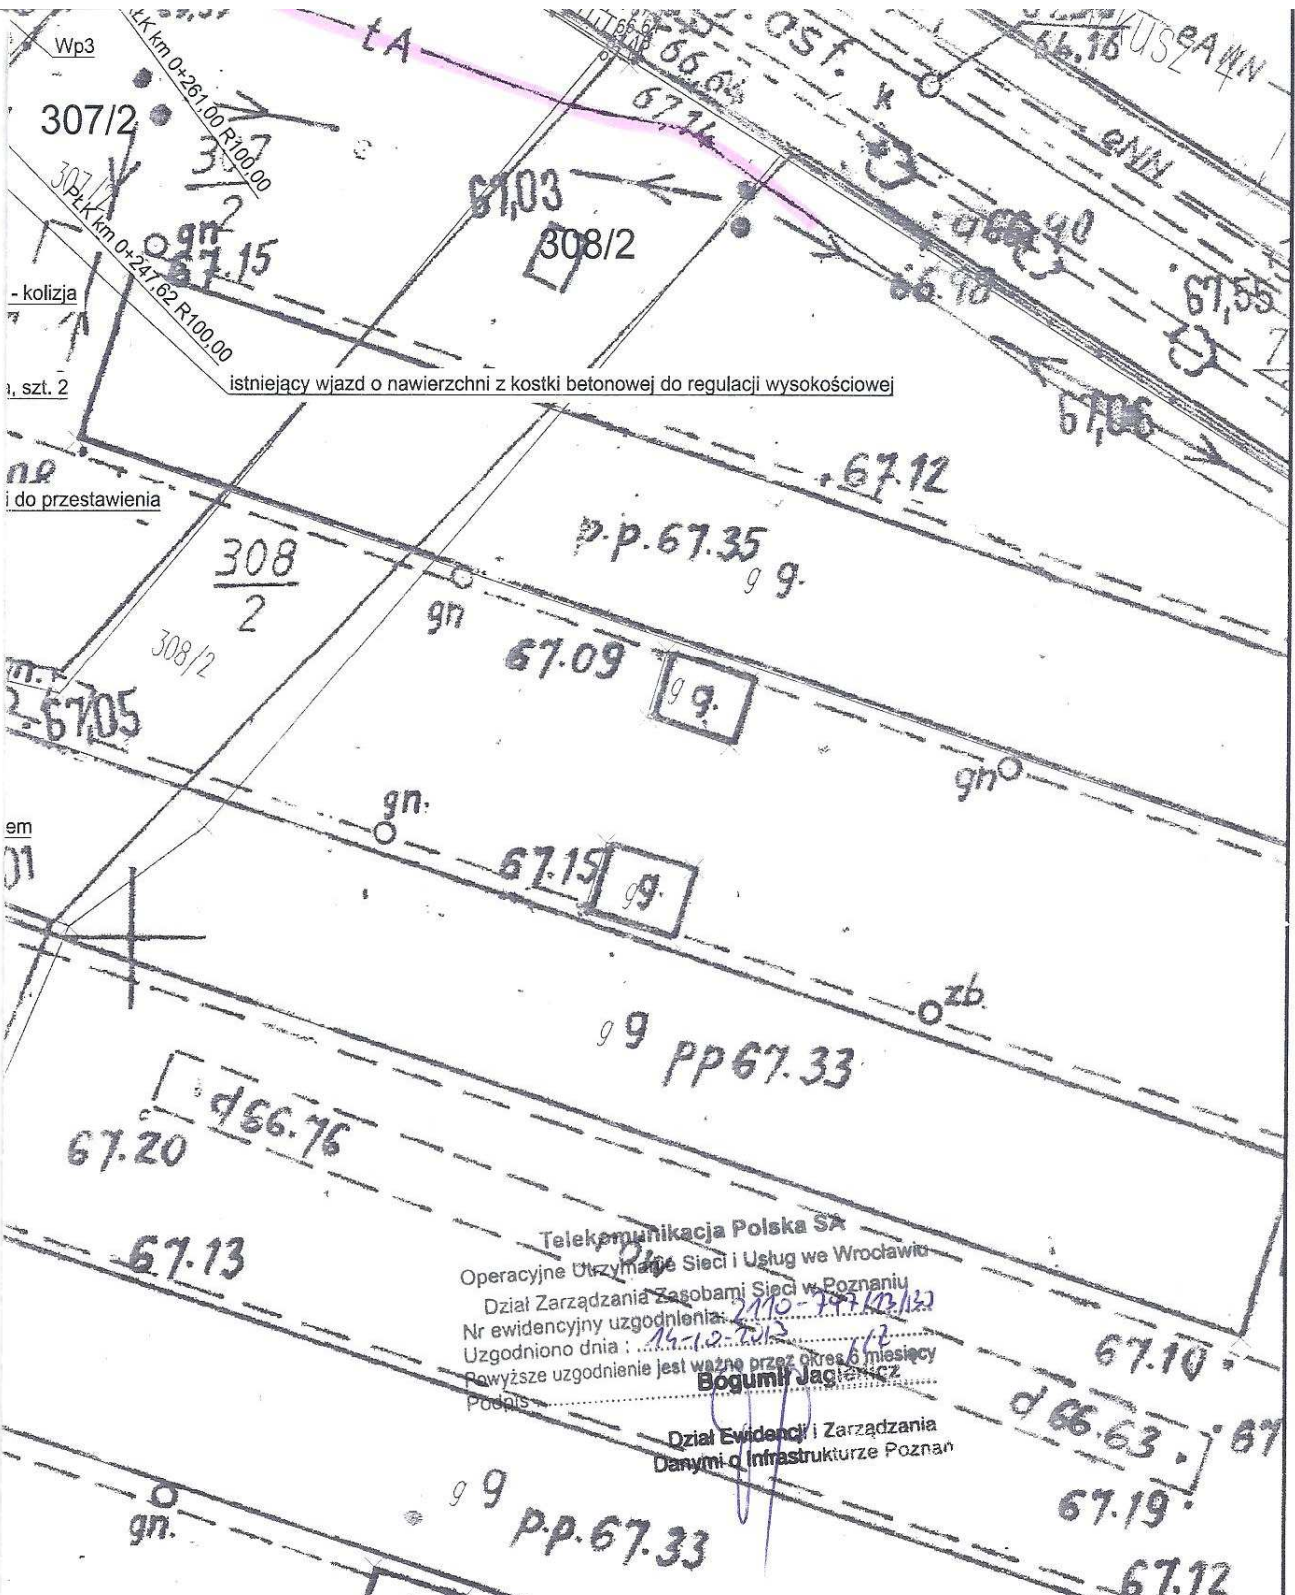
1. Wykonawca jest zobowiązany zgłosić do TP S.A. prace w strefie sieci telekomunikacyjnej min. na 14 dni przed przystąpieniem do robót, powołując się na numer przedmiotowego pisma. Tryb i zasady zgłoszenia dostępne są na stronie: www.orange.pl/wniosekonzadzor. Wykonywanie prac na sieci TP S.A. bez zgłoszenia jest naruszeniem własności Telekomunikacji Polskiej i będzie zgłaszane organom ścigania. Powiadomienie powinno zawierać nazwę i adres wykonawcy prac oraz telefon kontaktowy. Pismo należy kierować na adres:
Telekomunikacja Polska
Operacyjne Utrzymanie Sieci i Usług we Wrocławiu
Wydział Utrzymania Sieci
ul. Głogowska 19
60-702 Poznań
tel. 61 886 86 30; fax. 61 886 86 31
2. Roboty budowlane – montażowe w obrębie sieci telekomunikacyjnej wykonywać zgodnie z normami i przepisami obowiązującymi w budownictwie łączności ręcznie i pod nadzorem upoważnionego przedstawiciela Telekomunikacji Polskiej S.A. Wydział Utrzymania Usług i Infrastruktury 2-Poznań;
3. Lokalizację podziemnych urządzeń telekomunikacyjnych w terenie należy potwierdzić za pomocą przekopów kontrolnych, a w przypadku odkrycia w trakcie robót ziemnych urządzeń nienaniesionych na planie należy je zabezpieczyć i powiadomić użytkownika oraz inspektora nadzoru;
4. W miejscach projektowanych zjazdów istniejące kable telekomunikacyjne należy zabezpieczyć poprzez zastosowanie rur dwudzielnych typu AROT. Długość rur powinna być co najmniej 0,5 m dłuższa od krawędzi projektowanych zjazdów. Końce rur należy uszczelnić;
5. W strefie projektowanych wykopów kanalizację telefoniczną zabezpieczyć przed uszkodzeniem. Dodatkowe szczegóły zabezpieczenia ustalić na roboczo z naszym przedstawicielem. Koszty zabezpieczenia ponosi naruszający stan istniejący;

6. W przypadku zmiany rzędnych terenu należy wyregulować poziom ram studni do projektowanej niwelety. Zachować normatywne przykrycie kanalizacji teletechnicznej;
7. Miejsca zbliżeń i skrzyżowań oraz elementy zanikowe sieci telekomunikacyjnej przed ich zasypaniem podlegają obowiązkowi zgłoszenia użytkownikowi, tj. Wydział Utrzymania Usług i Infrastruktury 2-Poznań w Poznaniu ul. Głogowska 19 tel. 61 886 86 30;
8. W przypadku uszkodzenia sieci telefonicznej, wobec przedsiębiorstwa prowadzącego roboty, egzekwowane będzie wyrównanie szkody na podstawie kalkulacji powykonawczej oraz strat tytułem braku transmisji, sporządzonej przez Telekomunikację Polską S.A.;
9. W przypadku konieczności przebudowy lub przemieszczenia urządzeń telekomunikacyjnych, inwestor opracuje dokumentację projektowo – kosztorysową, która powinna być uzgodniona i zatwierdzona przez nasz Dział, oraz zleci wykonanie robót na własny koszt.
10. Po zakończeniu prac inwestor jest zobowiązany do pisemnego zgłoszenia z 14-dniowym wyprzedzeniem – na adres podany w punkcie 1 niniejszego pisma – wykonane zadanie do odbioru technicznego w zakresie miejsc kolizyjnych z sieciami teletechnicznymi oraz otrzymania pisemnej akceptacji w formie protokołu odbioru lub notatki służbowej.
11. Niniejsze uzgodnienie ważne jest jeden rok od daty jego wydania.

Telekomunikacja Polska S.A. Dział Ewidencji i Zarządzania Danymi o Infrastrukturze otrzymał do celów służbowych 1 kpl. planów z przedmiotowego uzgodnienia.

Z poważaniem



Dariusz Piskorz
Kierownik
Dział Ewidencji i Zarządzania
Danymi o Infrastrukturze Poznań



Telekomunikacja Polska SA
 Operacyjne Utrzymanie Sieci i Usług we Wrocławiu
 Dział Zarządzania Zasobami Sieci w Poznaniu
 Powyższe uzgodnienie jest ważne przez okres 6 miesięcy
 Podpis: Bogumił Jagiełecz

Dział Ewidencji i Zarządzania
 Danymi o Infrastrukturze Poznań

Inwestor:			
Gmina Czerwonak ul. Źródłana 39, 62-004 Czerwonak			
Projektujący:			
Biuro Inżynierskie DUKT Wojciech Andrzejak ul. Poznańska 38, 62-070 Dopiewo			
Temat:			
Budowa chodnika na ulicy Poligonowej w Bolechowie			
Skala:	Rysunek:	Nr rys:	
1:500	Plan zagospodarowania	2	
Data:	Studium:		
09.2013	Projekt budowlany		
Imię i Nazwisko	Branża:	Nr uprawnień:	Podpis:
mgr inż. Andrzej Tajcher	Drogowa	WKP/0242/POOD/04	[Signature]
mgr inż. Jacek Sikora	Sanitarna	WKP/0156/POOS/03	
mgr inż. Tomasz Gawałek	Telekomunikacyjna	0376/97/U	
mgr inż. Wojciech Andrzejak			

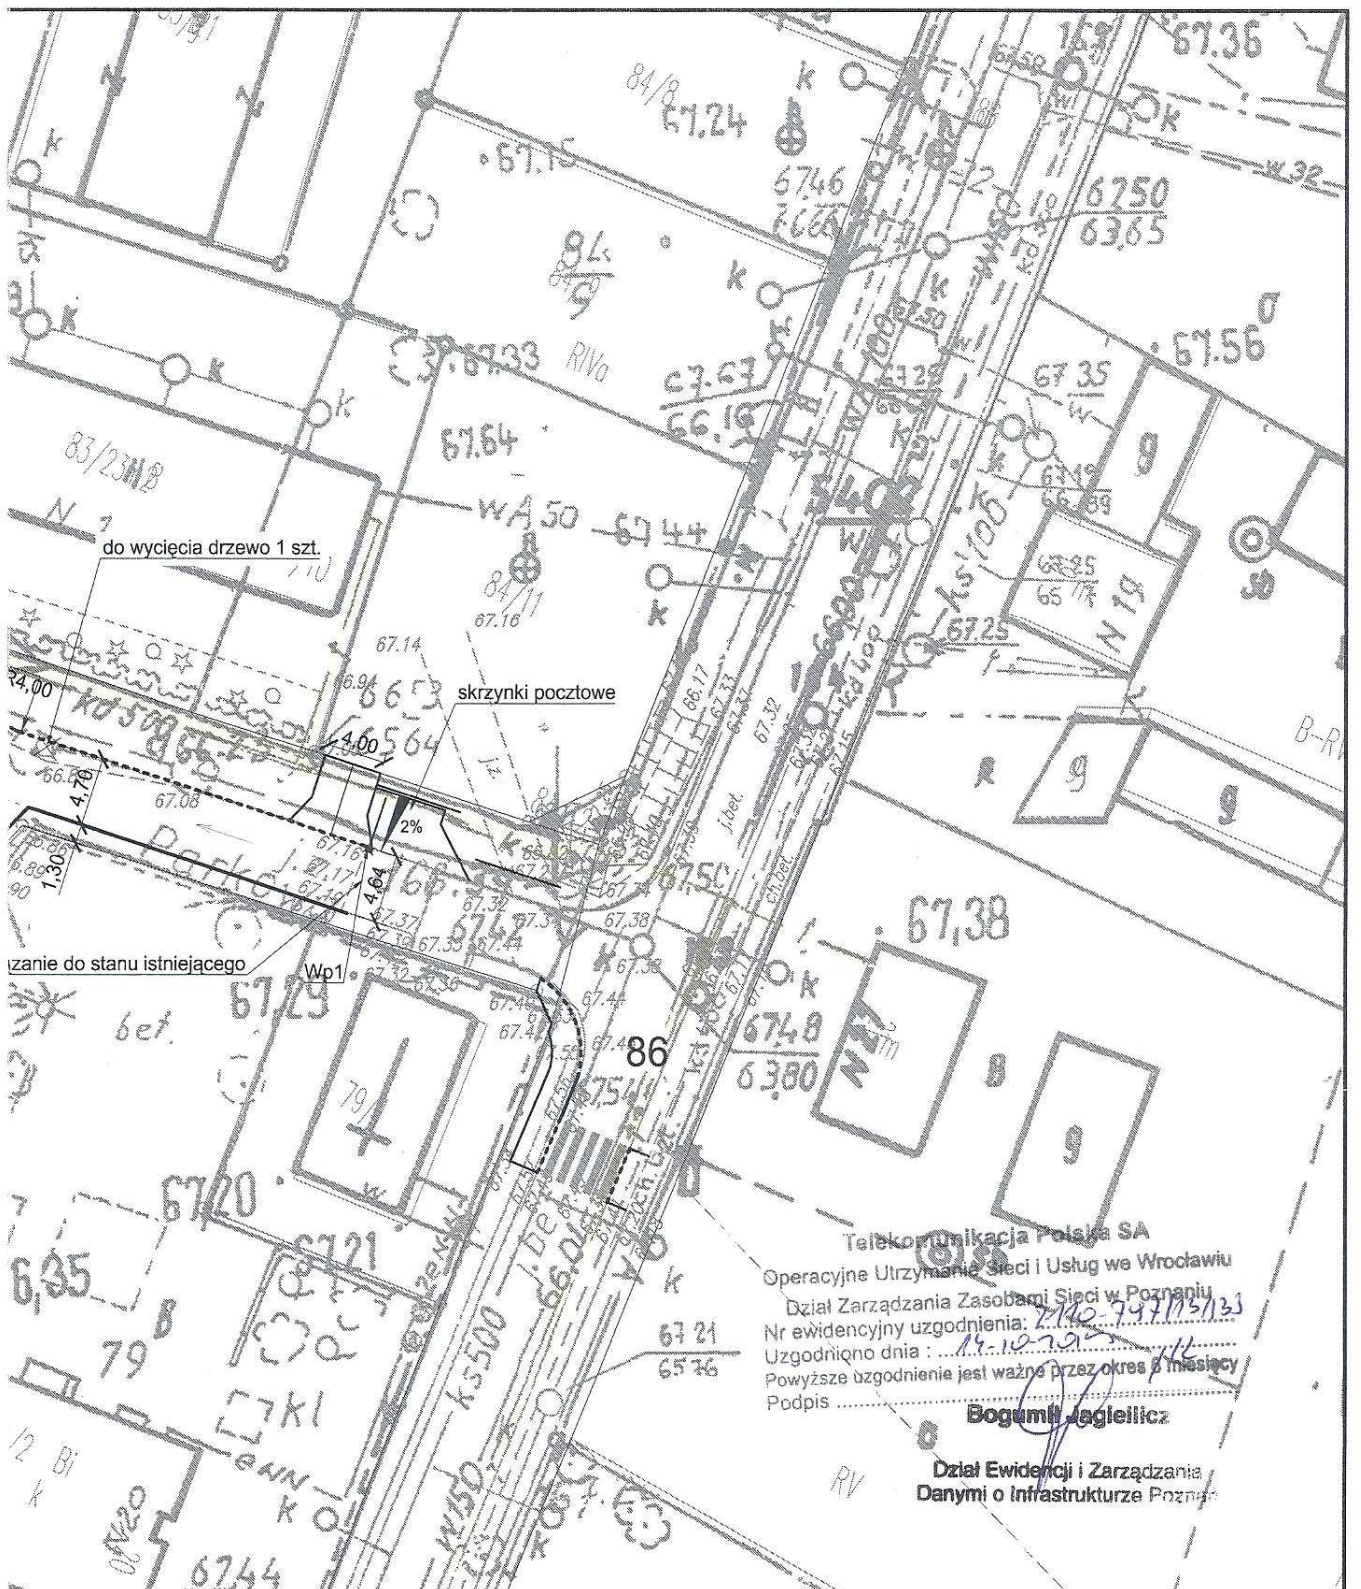

Telekomunikacja Polska SA
 Operacyjne Utrzymanie Sieci i Usług we Wrocławiu
 Dział Zarządzania Zasobami Sieci w Poznaniu
 Nr ewidencyjny uzgodnienia: 2140-74713/131
 Uzgodnił dnia: 14-10-2013
 Powyższe uzgodnienie jest ważne przez okres 6 miesięcy
 Podpis: Bogumił Jagielnicz

Dział Ewidencji i Zarządzania
 Danymi o Infrastrukturze Poznań

Inwestor:			
Gmina Czerwonak ul. Źródłana 39, 62-004 Czerwonak			
Projektujący:			
Biuro Inżynierskie DUKT Wojciech Andrzejak ul. Poznańska 38, 62-070 Dopiewo			
Temat:			
Budowa chodnika na ulicy Parkowej w Bolechowie			
Skala:	Rysunek:	Nr rys:	
1:500	Plan zagospodarowania	2	
Data:	Studium:		
09.2013	Projekt budowlany		
Imię i Nazwisko	Branża:	Nr uprawnień:	Podpis:
mgr inż. Andrzej Tajcher	Drogowa	WKP/0242/POOD/04	
mgr inż. Jacek Sikora	Sanitarna	WKP/0156/POOS/03	
mgr inż. Tomasz Gawałek	Telekomunikacyjna	0376/97/U	
mgr inż. Wojciech Andrzejak			