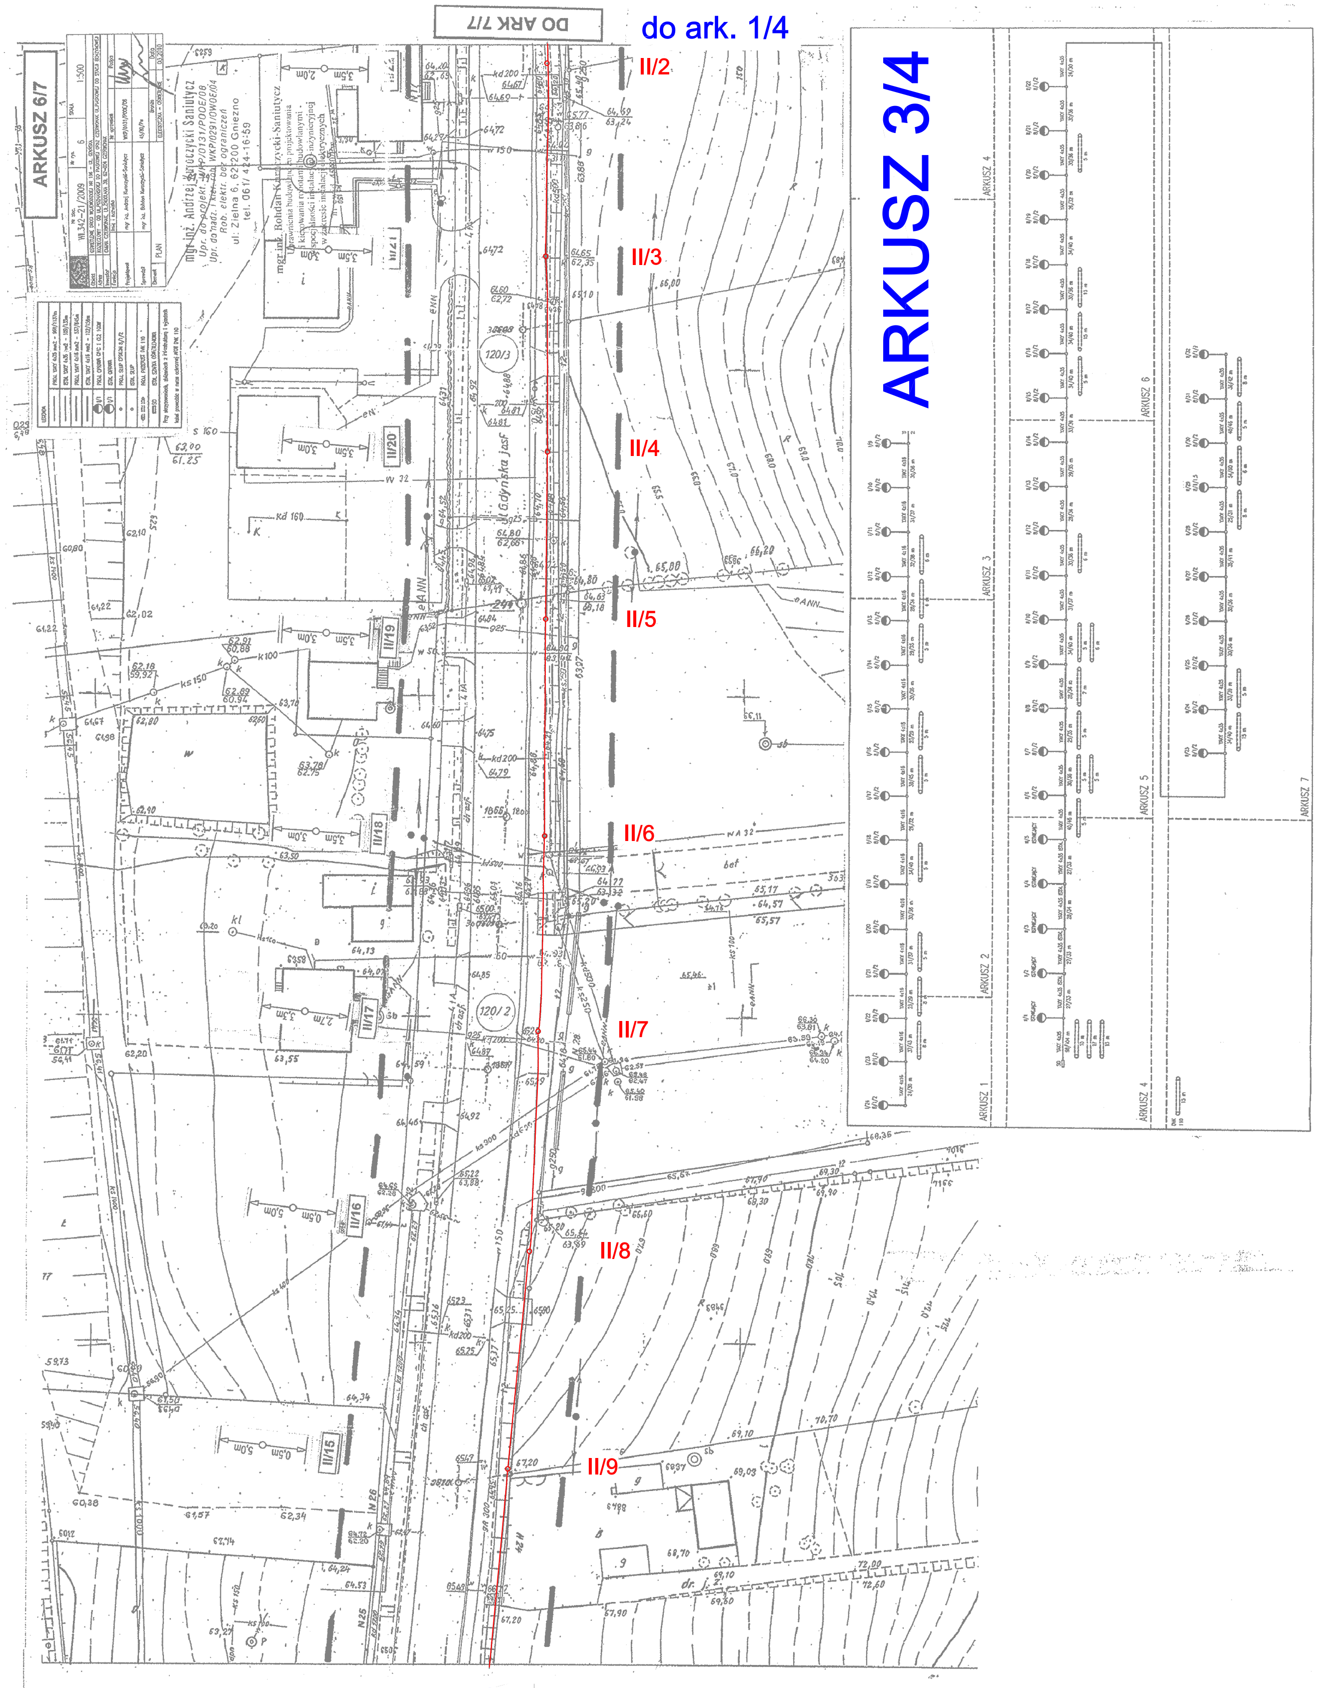

do ark. 1/4

MAPA ZASADNICZA
Skala 1:500

KERG : 106–14 / 2010
Zam. 5950 / 2010
Woj. wielkopolskie
Powiat : poznański
Gmina: Czerwonak
Obręb: Koziegłowy
Arkusz : 3,7
Sekcja: N1E1 – 24d

Stan aktualny na dzień 15.03.2010 r.

Biuro Usług Geodezyjnych
Krzysztof Wolny
Geodeta uprawniony nr upr. 13726
62 – 007 Biskupice ul. Śliwkowa 14

Nie wyklucza się istnienia w terenie innych nie wykazanych na niniejszej mapie urządzeń podziemnych, które nie były zgłoszone do inwentaryzacji lub o których brak jest informacji w instytucjach branżowych.

STAROSTA POZNAŃSKI

STAROSTA POZNAŃSKI
Powiatowy Ośrodek Dokumentacji Geodezyjnej i Kartograficznej w Poznaniu
W obszarze oznaczonym linią potwierdzono w terenie aktualność treści mapy zasadniczej.
Dokumenty potwierdzające aktualność mapy przyjęto do zasobu w dniu
i zaewidencjonowano pod nr 106 – 14 / 2010
Niniejsza mapa może służyć do celów projektowych.
Projektowane obiekty budowlane wymagające pozwolenia na budowę podlegają wytyczeniu i inwentaryzacji powykonawczej przez jednostki uprawnione do wykonywania prac geodezyjnych.
Poznań, dnia
2010 -04- 13
Józef Karcz
(imię i nazwisko, stanowisko służbowe osoby uprawnionej)